


ZAGOSPODAROWANIE TERENU 1:500

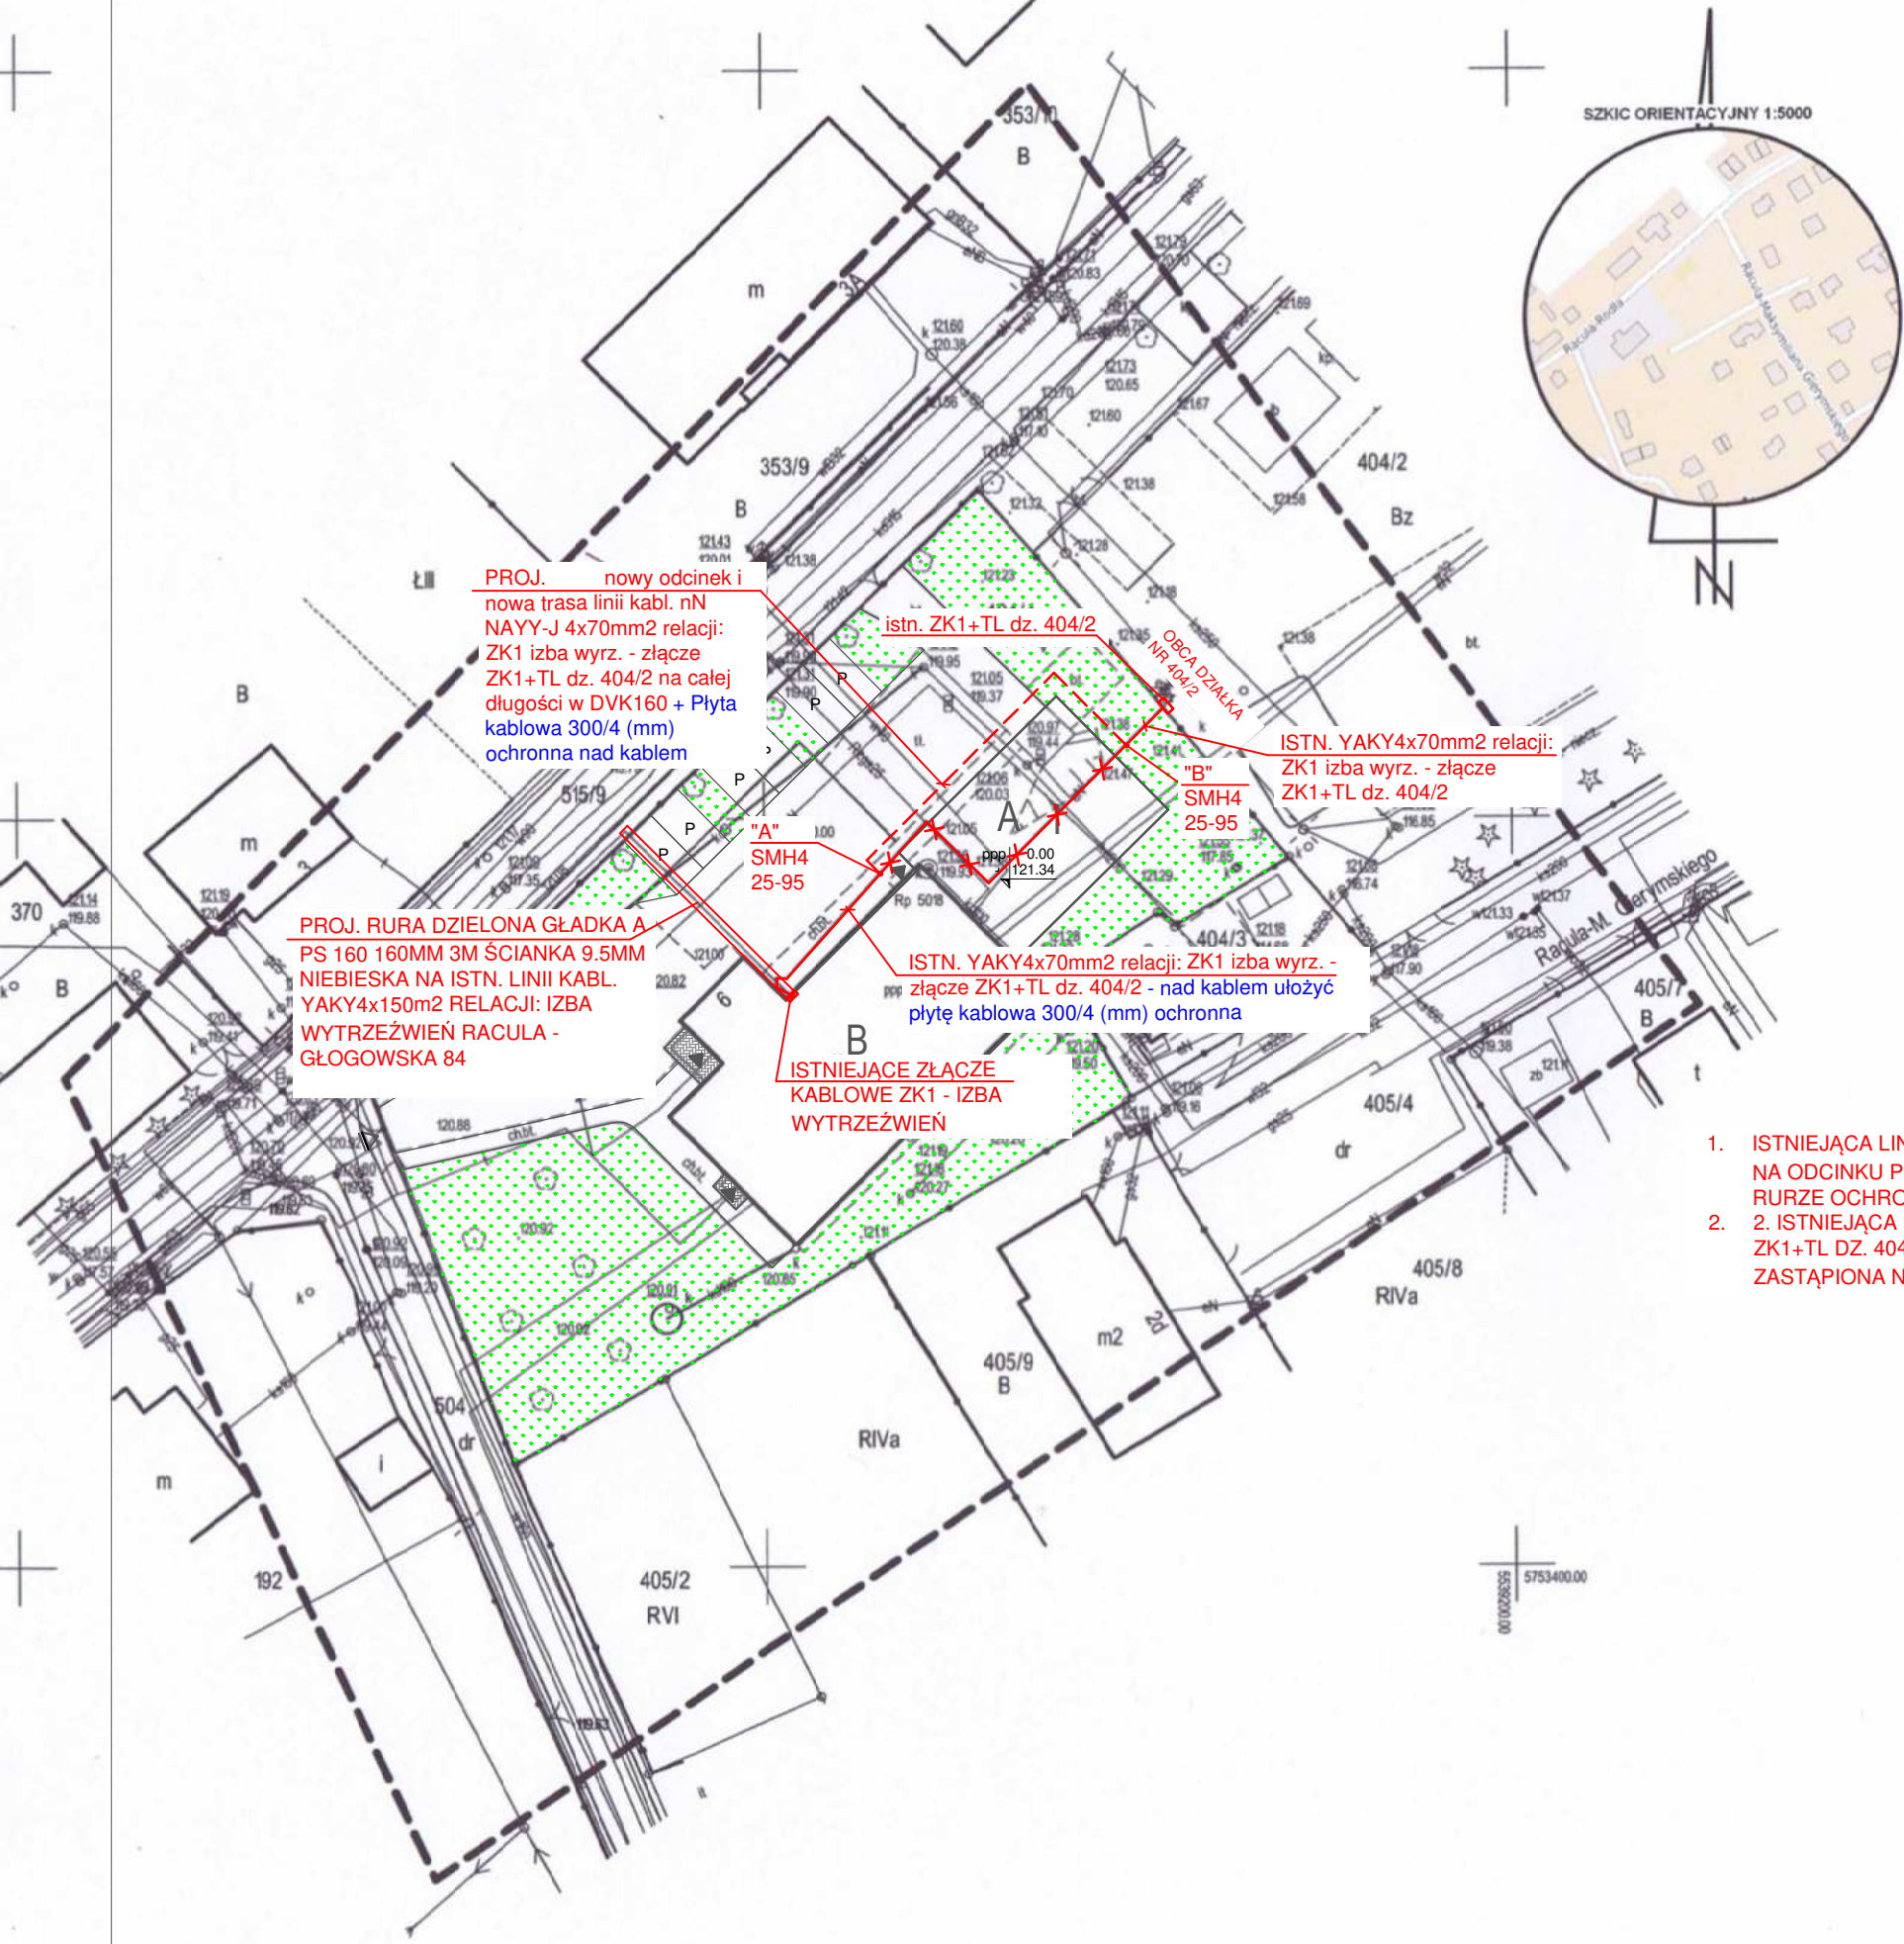


| MAPA DO CELÓW PROJEKTOWYCH | |
|---|---|
| Województwo: <i>lubuskie</i> Miasto: <i>Zielona Góra</i> Ulica: <i>Racula-Rodła</i> Obręb: <i>0044</i> Numer jednostki ewidencyjnej: <i>086201_1</i> Nr działki: <i>404/4</i> | Skala: <i>1 : 500</i> Układ współrzędnych: <i>2000/15</i> Poziom odniesienia wysokości: <i>PL-KRON-86</i> Id. zgłoszenia: <i>DR-GE.6640.1326.2024.AS</i> |
| Mapę do celów projektowych sporządzono na podstawie: I. Istniejącej numerycznej mapy zasadniczej w skali 1:500, układ 2000/15 – sekcja: 5.166.25.10.3.2 oraz pomiaru uzupełniającego wykonanego w sierpniu 2024r. II. Granice wykazane na niniejszej mapie zostały przyjęte z numerycznej mapy ewidencyjnej. | |
| Informacje dodatkowe: 1. Linia przerywaną oznaczono zakres pomiaru. 2. Nie wyklucza się istnienia w terenie innych nie wykazanych na niniejszej mapie sieci, urządzeń podziemnych, które nie były zgłoszone do inwentaryzacji powykonawczej. 3. Dla działek objętych zakresem niniejszej mapy nie ustalono obciążeń służebności gruntowych ujawnionymi w księgach wieczystych. | |
| Oświadczam, że niniejszy dokument został opracowany w wyniku prac geodezyjnych i kartograficznych, których rezultaty zawiera operat techniczny pozytywnie zweryfikowany. Jednocześnie informuję, że jestem świadomy odpowiedzialności kamej za złożenie fałszywego oświadczenia. Organ służby geodezyjnej, który otrzymał zgłoszenie: PREZYDENT MIASTA ZIELONA GÓRA Identyfikator zgłoszenia prac geodezyjnych: DR-GE.6640.1326.2024.AS Protokół nr 1 z dnia 07.08.2024r. (P.0862.2024.1284) | |
| Mapę sporządzono: 07.08.2024 r. | |
| GEODETA UPRAWNIONY mgr inż. Bartosz Ratowicz nr upr. 21995 tel. kom. 606 186 622 | ZENIT USŁUGI GEODEZYJNE BARTOSZ RATOWICZ ul. Obywatelska 33A/15 65-736 Zielona Góra, tel. 606 186 622 NIP 9261617655, REGON 081130930 |
| Kierownik jednostki wykonawstwa geodezyjnego, Bartosz Ratowicz nr uprawnień: 21995, zakres: I | |
| Nazwa jednostki wykonawstwa geodezyjnego. | |

1. ISTNIEJĄCA LINIA KABLOWA 4x150mm² RELACJI - RACULA GŁOGOWSKA 84 - IZBA WYTRZEŻWIEN - NA ODCINKU PROJEKTOWANYCH PARKINGÓW I DROGI PRZEJAZDOWEJ - UŁOŻONA BĘDZIE W RURZE OCHRONNEJ NIEBIESKIEJ W ZIEMI A PS 160
2. ISTNIEJĄCA LINIA KABLOWA YAKY4x70mm² RELACJI: ZŁĄCZE ZK1 Izba wytrzeźwień - Złącze ZK1+TL DZ. 404/2 - NA ODCINKU KOLIDUJĄCYM ("A"- "B") BĘDZIE UCIĘTA, ZDEMONTOWANA I ZASTĄPIONA NOWYM ODCINKIEM NAYY-J 4x70mm² ZMUFWANYM W DWÓCH MIEJSCACH - "A" i "B"

| | | |
|---|---|-------------------|
| PROJEKT PRZEBUDOWY WRAZ Z ROZBUDOWĄ ISTNIEJĄCEGO BUDYNKU IZBY WYTRZEŻWIEN W ZIELONEJ GÓRZE ZIELONA GÓRA, DZ. NR 404/4 INWESTOR: IZBA WYTRZEŻWIEN W ZIELONEJ GÓRZE | | |
| SKALA 1:500 | TYTUŁ RYSUNKU USUNIĘCIE KOLIZJI KABLOWYCH LINII nN | |
| PROJEKTANT | mgr inż. Marek Wrotkowski upr. budowlane nr LBS/0055/PBE/18 | PODPIS |
| SPRAWDZIŁ | inż. Ryszard Grzegorzewski upr. budowlane nr 3/69 | PODPIS |
| DATA 02-09-2024 | JEDNOSTKA PROJEKTOWA ARCHEMIS SP. Z O.O. 65-267 ZIELONA GÓRA; UL. GAJOWA 31 | PODPIS Rys. E1 |

Schemat dot. ułożenia nowego odcinka kabla i zastosowania muf kablowych
przelotowych termokurczliwych

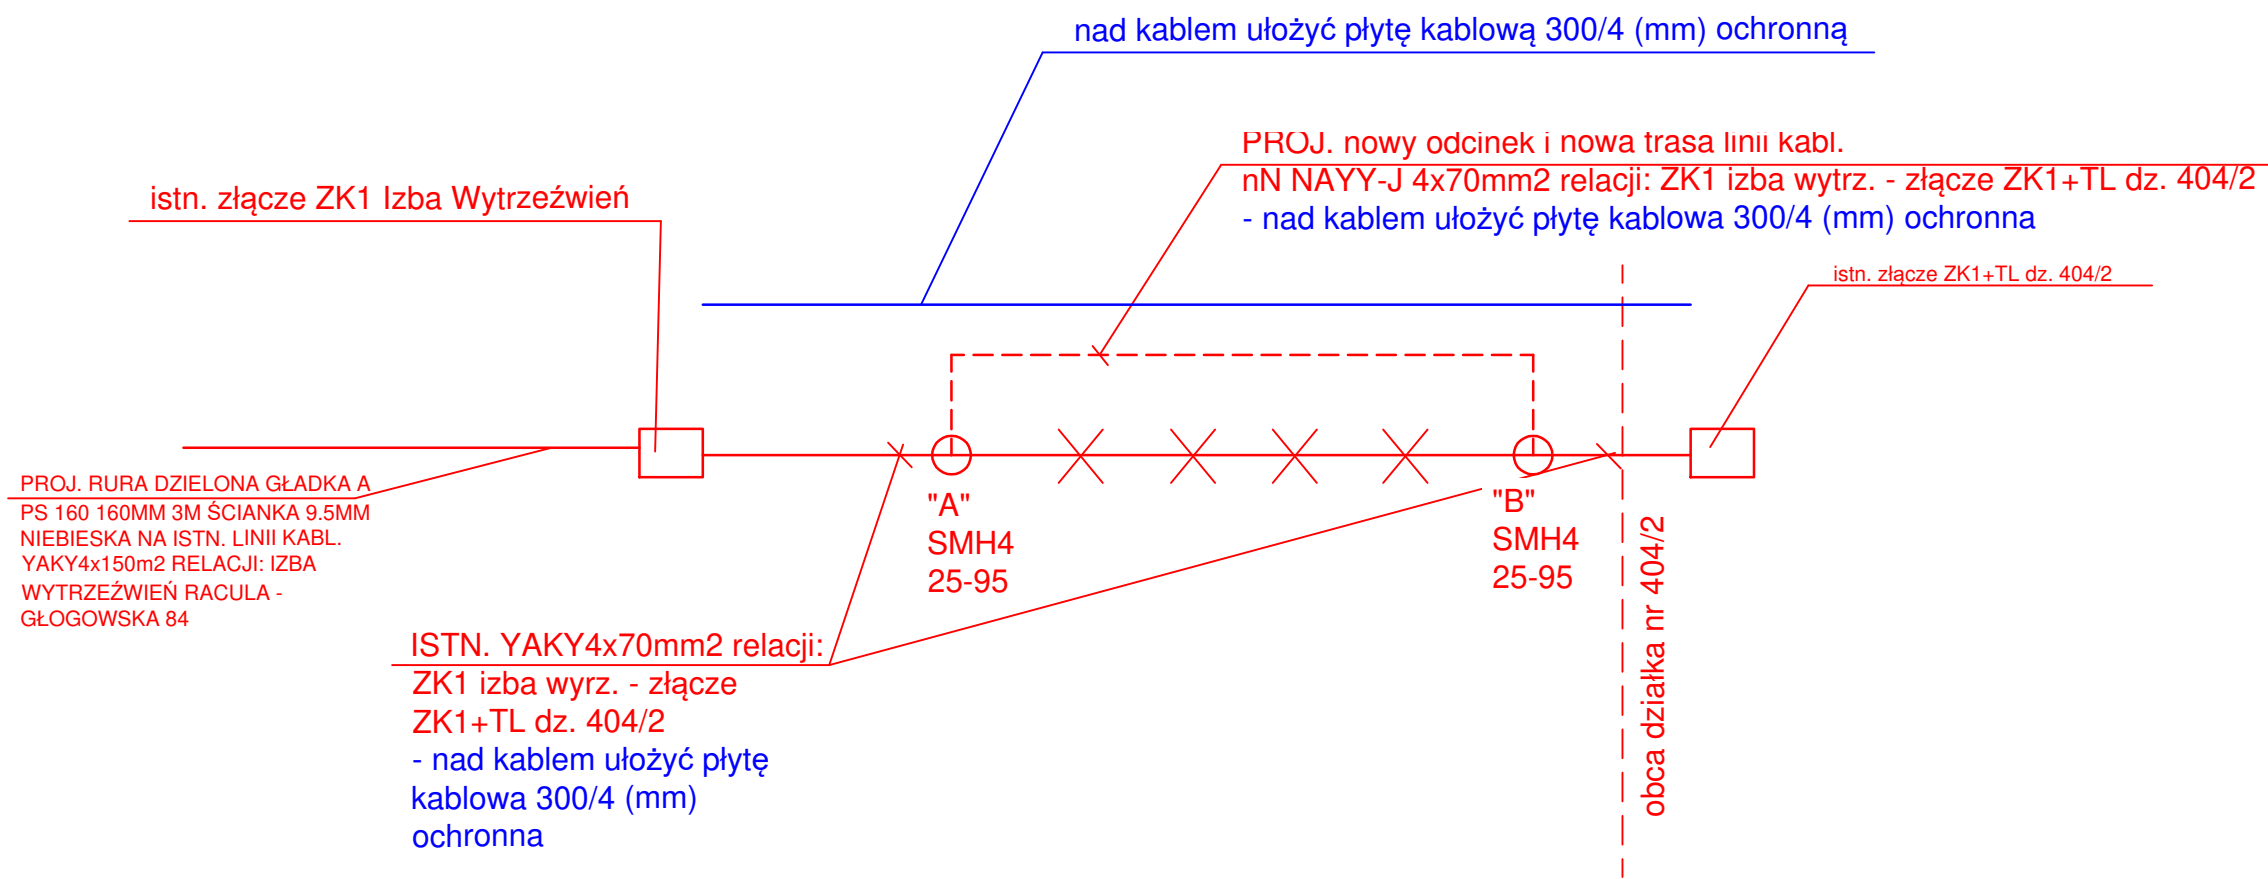

| | | |
|---|---|---------------------|
| PROJEKT PRZEBUDOWY WRAZ Z ROZBUDOWĄ ISTNIEJĄCEGO BUDYNKU IZBY WYTRZEŻWIEŃ W ZIELONEJ GÓRZE ZIELONA GÓRA, DZ. NR 404/4 INWESTOR: IZBA WYTRZEŻWIEŃ W ZIELONEJ GÓRZE | | |
| SKALA 1:500 | TYTUŁ RYSUNKU SCHEMAT USUNIĘCIA KOLIZNI nN | |
| PROJEKTANT | mgr inż. Marek Wrotkowski upr. budowlane nr LBS/0055/PBE/18 | PODPIS |
| SPRAWDZIŁ | inż. Ryszard Grzegorzewski upr. budowlane nr 3/69 | PODPIS |
| DATA 02-09-2024 | JEDNOSTKA PROJEKTOWA ARCHEMIS SP. Z O.O. 65-267 ZIELONA GÓRA; UL. GAJOWA 31 | PODPIS Rys. E1/1 |