



RAZEM
Σ=68szt. OPRAW

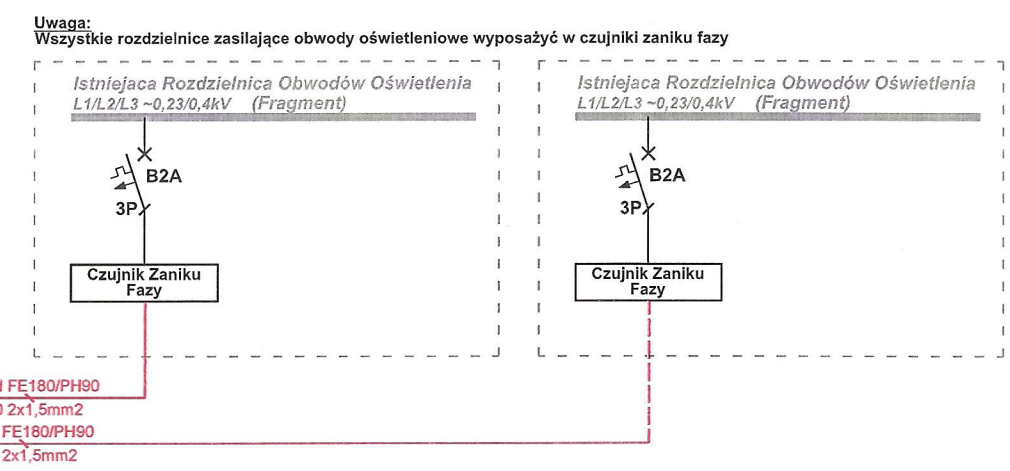

mgr inż. Paweł Garstka
11.04.2020
do projektowania i nadzoru nad realizacją
bez opłat w ramach umowy o dzieło z dnia 11.04.2020 r.
insalacji i urządzeń elektrycznych i elektroenergetycznych
Nr ewid.: PDL/0132/PW0E/14

DOKUMENTACJA
POWYKONAWCZA

JEDNOSTKA PROJEKTOWA	JSPS PRACOWNIA PROJEKTOWA Warszawska 36 lok. U6, 15-077 Białystok NIP: 542-284-7684, REGON: 200-860-736 e-mail: biuro@jspm.com.pl gsm: 48 609 776 076 tel.: 48 857 332 613 fax: 48 857 332 613	 jspm ENGINEERING
INWESTOR	Przedsiębiorstwo usług komunalnych sp. z o.o. 17-200 Hajnówka ul. Łowcza 4	NR RYS. PW-IE-05
NAZWA OPRACOWANIA	PRZEBUDOWA ISTNIEJĄCEGO BUDYNKU MAGAZYNOWO-PRODUKCYJNO	DATA 20.04.2020
ADRES INWESTYCJI	Zakład Zagospodarowania odpadów w Hajnówce 17-200 Hajnówka ul. Szosa Kleszczelowska 35	SKALA b.s.
BRANŻA	ELEKTRYCZNA	
NAZWA RYSUNKU	System Centralnej Baterii Schemat	
Branża	Imię i nazwisko	Nr upraw.
Elektryczna:	mgr inż. Paweł Garstka	PDL/0132/PW0E/14
Projektant:		
Elektryczna:	mgr inż. Paweł Iwoniuk	POM/0185/P00E/08
Sprawdzający:		