
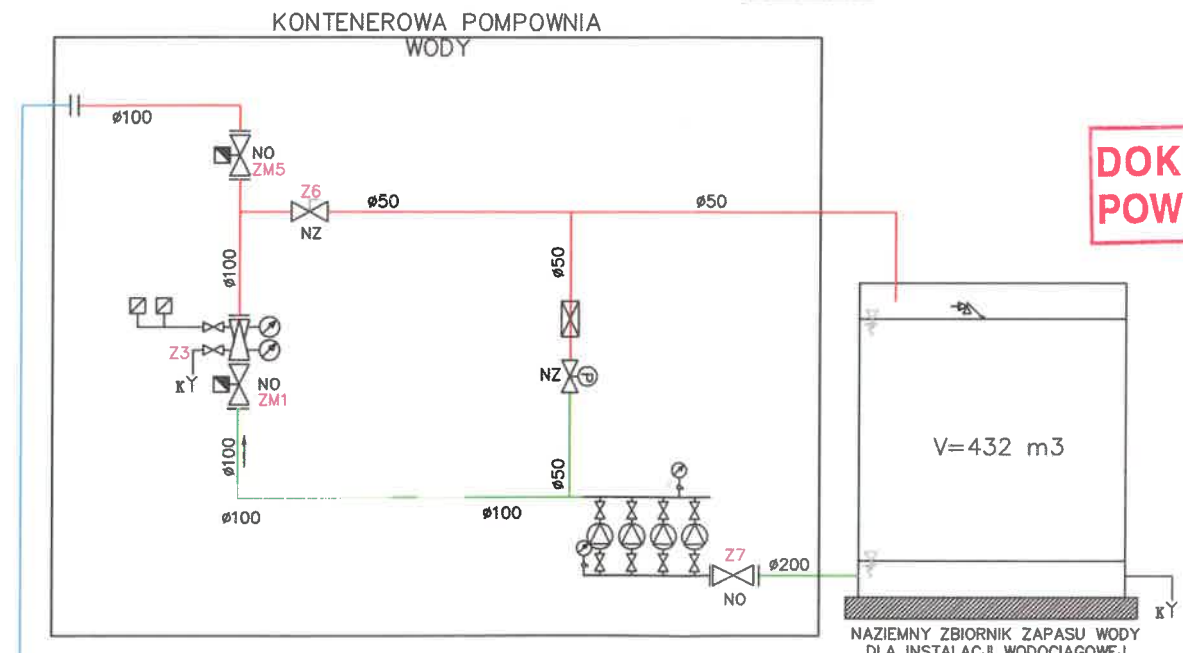



LEGENDA:

- RUROCIĄG NIENAWODNIODY Z RUR STALOWYCH OCYNKOWANYCH
- RUROCIĄG NAWODNIODY Z RUR STALOWYCH OCYNKOWANYCH
- RUROCIĄG NIENAWODNIODY Z RUR PE SDR11
- NO POZYCJA OTWARCIA: NORMALNIE OTWARTA
- NZ POZYCJA OTWARCIA: NORMALNIE ZAMKNIĘTA
- HP52 HYDRANT WEWNĘTRZNY DN52 20+20m
- MANOMETR
- ZAWÓR PŁYwakOWY
- ZAWÓR ODCINAJACY
- ZAWÓR / KLAPA ZWROTNA
- SPUST DO KANALIZACJI
- WŁĄCZNIK CIŚNIENIOWY / PRESOSTAT
- ZAWÓR KONTROLNO-ALARMOWY WZBUDZAJĄCY DV5
- ZAWÓR ODCINAJACY
- PRZEPUSTNICA Z NAPIĘDEM ELEKTRYCZNYM
- PRZEPŁYWOMIERZ SMB
- ZESTAW HYDROFOROWY, 4-POMPOWY

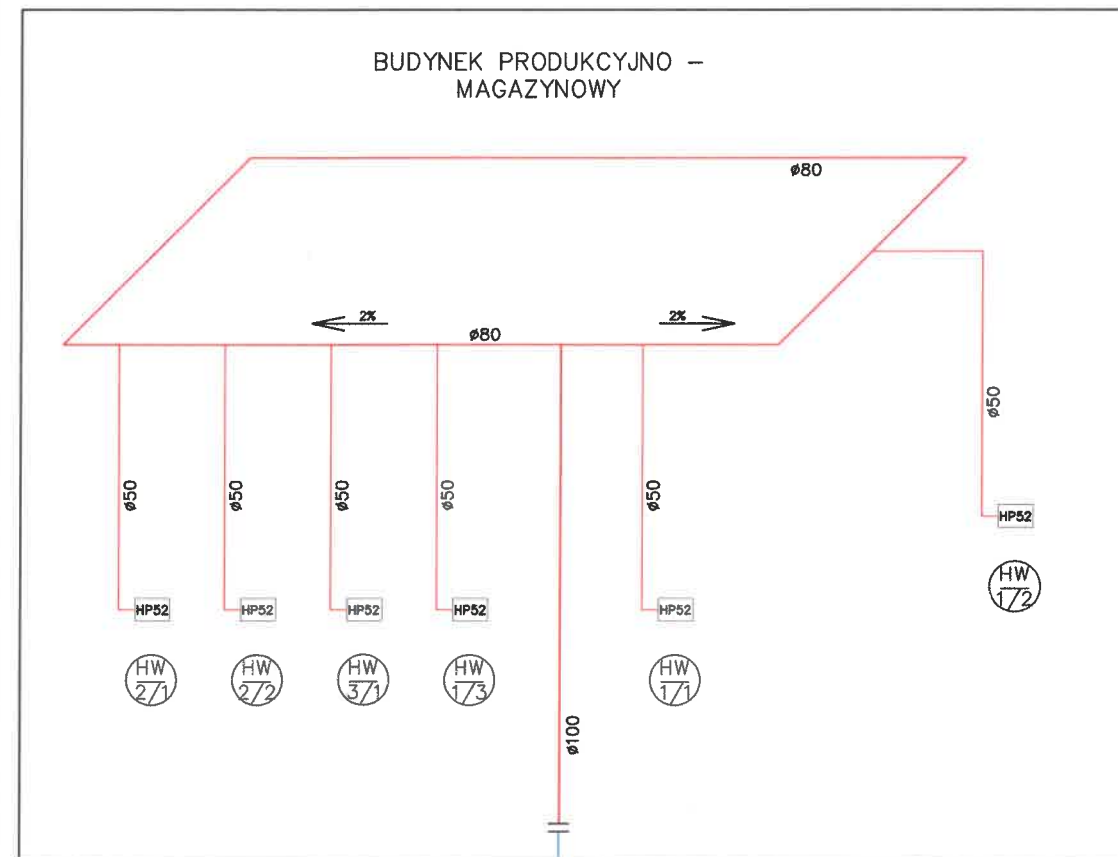

**DOKUMENTACJA  
POWYKONAWCZA**

1%  
PE125X7,4 SDR17

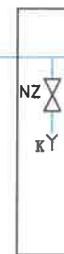

STUDNIA CHŁONNA  
Ø315

**Kierownik Robót Sanitarnych**

mgr inż. Damian Borowski  
Uprawnienia budowlane do kierowania  
robotami budowlanymi bez ograniczeń  
w specjalności instalacyjnej w zakresie sieci,  
instalacji i urządzeń ciepłej wody, wentylacyjnych,  
gazowych, wodociagowych i kanalizacyjnych  
Nr ewidencyjny PDL/0083/OWOS/13

JEDNOSTKA PROJEKTOWA	JSPS PRACOWNIA PROJEKTOWA Warszawska 36 lok. U6, 15-077 Białystok NIP: 542-284-7684, REGON: 200-860-736 e-mail: biuro@jps.com.pl gsm: 48 609 776 076 tel.: 48 857 332 613 fax: 48 857 332 613	
INWESTOR	Przedsiębiorstwo usług komunalnych sp. z o.o. 17-200 Hajnówka ul. Łowcza 4	NR RYS.
NAZWA OPRACOWANIA	PRZEBUDOWA ISTNIEJĄCEGO BUDYNKU MAGAZYNOWO-PRODUKCYJNO	DATA 20.04.2020
ADRES INWESTYCJI	Zakład Zagospodarowania odpadów w Hajnówce 17-200 Hajnówka ul. Szosa Kleszczelowska 35	SKALA
BRANŻA	INSTALACJA SANITARNIA	
NAZWA RYSUNKU	SCHEMAT INSTALACJI	
Branża	Imię i nazwisko	Nr upraw.
Elektryczna:	mgr. inż. Beata Zieleniewska	BŁ/51/98
Projektant:		
Elektryczna:	mgr inż. Anna Gajewska	BŁ/3/97
Sprawdzający:		