



Przeciwpożarowy biornik wody

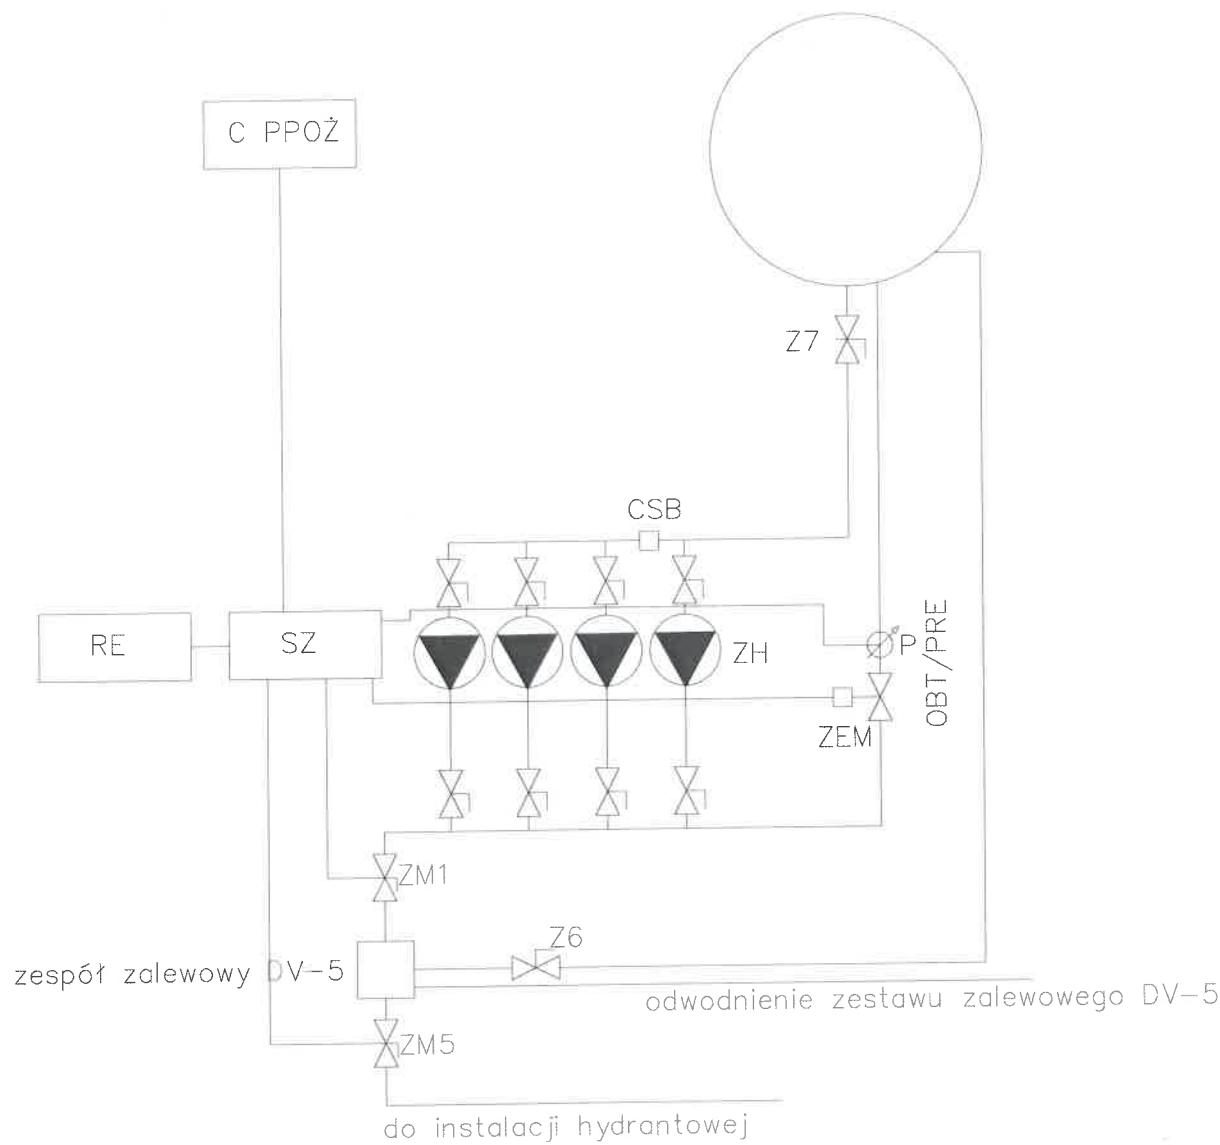

- Z7 – zasuw – strona ssawna zestawu
- ZM1 – zasuw monitorowana – przed zespołem zalewowym DV-5
- ZM5 – zasuw monitorowana – za zespołem zalewowym DV-5
- Z6 – zasuw – test zespołu zalewowego DV-5
- OBT/PRE – obejście testujące DN50
- P – przepływomierz SMB
- ZH – zestaw hydroforowy
- ZM – zasuw monitorowana modułu pomiarowego
- RE – rozdzielnia elektryczna
- CSB – czujnik suchobiegu
- C PPOŻ – centrala PPOŻ
- ZEM – zawór elektromagnetyczny

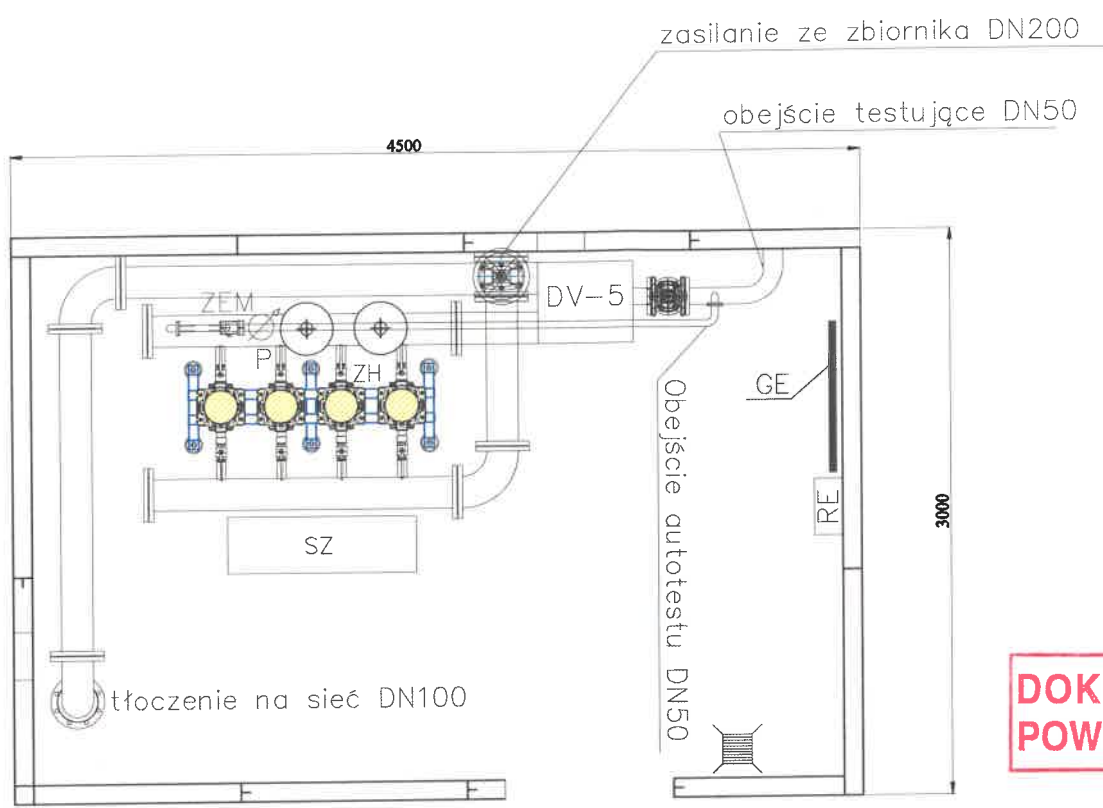

**DOKUMENTACJA
POWYKONAWCZA**

- GE – grzejnik elektryczny
- ZH – zestaw hydroforowy
- SZ – szafa sterownicza
- RE – rozdzielnia elektryczna
- DV-5 – zestaw zalewowy
- P – przepływomierz
- ZEM – zawór elektromagnetyczny

Kierownik Robót Sanitarnych
mgr inż. Damian Borowski
Uprawnienia budowlane do kierowania
robotami budowlanymi bez ograniczeń
w specjalności instalacji w zakresie sieci,
instalacji i urządzeń cieplnych, wentylacyjnych,
gazowych, wodociagowych i kanalizacyjnych
Nr ewidencyjny PDL/0063/OWOS/13

JEDNOSTKA PROJEKTOWA	JSPS PRACOWNIA PROJEKTOWA Warszawska 36 lok. U6, 15-077 Białystok NIP: 542-284-7684, REGON: 200-860-736 e-mail: biuro@jps.com.pl gsm: 48 609 776 076 tel.: 48 857 332 613 fax: 48 857 332 613	
INWESTOR	Przedsiębiorstwo usług komunalnych sp. z o.o. 17-200 Hajnówka ul. Łowcza 4	NR RYS.
NAZWA OPRACOWANIA	PRZEBUDOWA ISTNIEJĄCEGO BUDYNKU MAGAZYNOWO-PRODUKCYJNO	15_102_A
ADRES INWESTYCJI	Zakład Zagospodarowania odpadów w Hajnówce 17-200 Hajnówka ul. Szosa Kleszczelowska 35	DATA 20.04.2020
BRANŻA	INSTALACJA SANITARNA	SKALA
Branża	Imię i nazwisko	Nr upraw.
Elektryczna: Projektant:	mgr. inż. Beata Zieleniewska	BŁ/51/98
Elektryczna: Sprawdzający:	mgr inż. Anna Gajewska	BŁ/3/97
		Podpis