
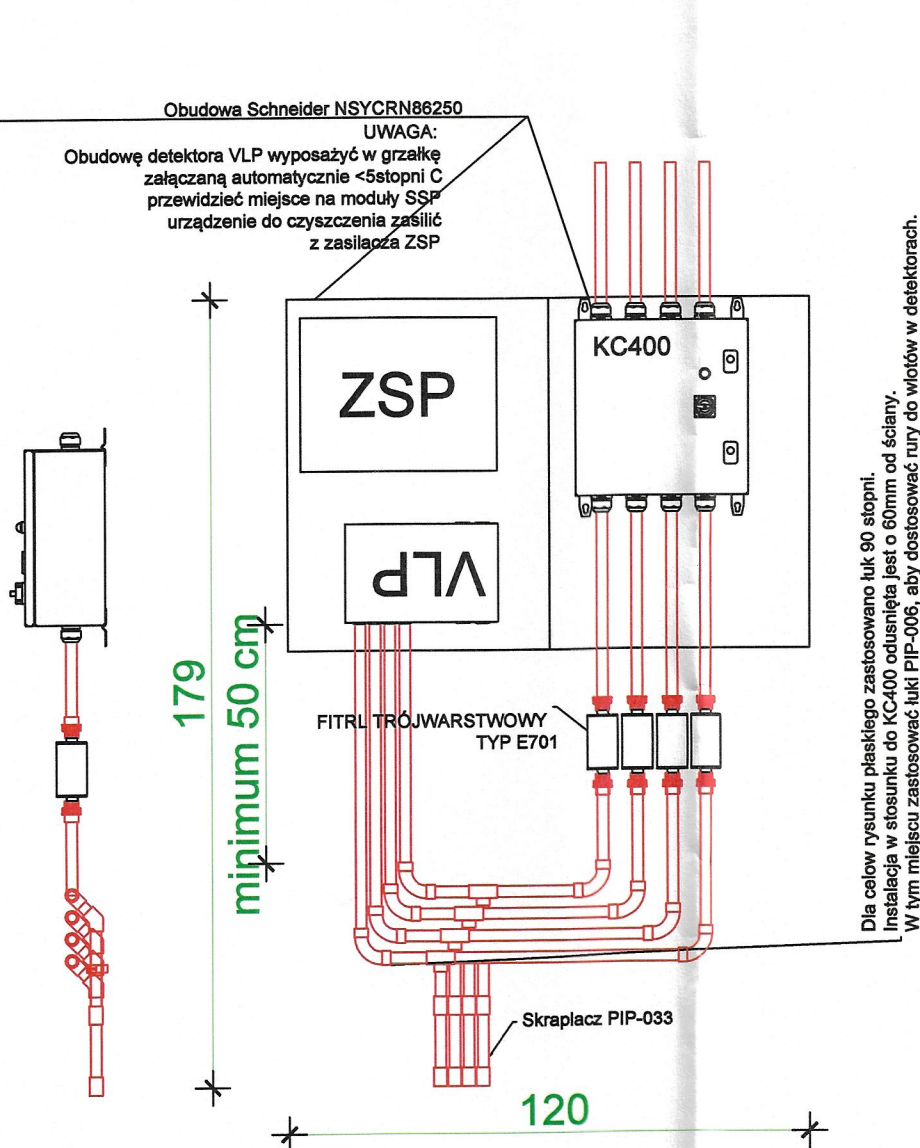


Zalecany sposób montażu
detektora
przystosowanego do
czyszczenia
automatycznego


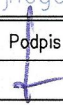


Zalecany sposób montażu
detektora
przystosowanego do
czyszczenia ręcznego

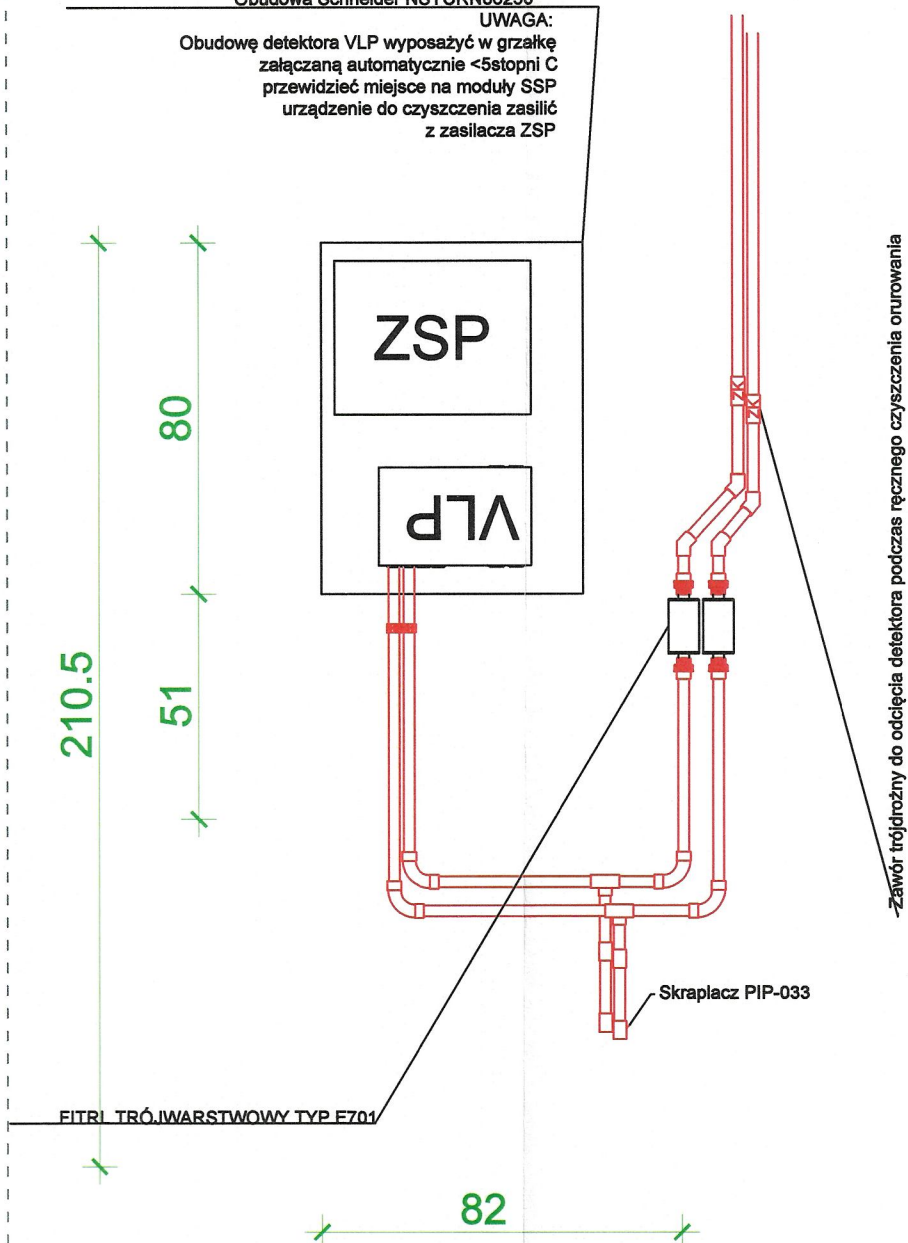

DOKUMENTACJA POWYKONAWCZA
OPRACOWANA NA PODSTAWIE PROJEKTU
WYKONAWCZEGO I WPROWADZENIU ZMIAN
NIEISTOTNYCH

mgr inż. Paweł Garstka
Uprawnienia Budowlane
do projektowania i kierowania robotami budowlanymi
bez ograniczeń w specjalności instalacyjnej w zakresie sieci,
instalacji i urządzeń elektrycznych i elektroenergetycznych
Nr ewid.: PDL/0132/PWOE/14

JEDNOSTKA PROJEKTOWA	JSPS PRACOWNIA PROJEKTOWA Warszawska 36 lok. U6, 15-077 Białystok NIP: 542-284-7684, REGON: 200-860-736 e-mail: biuro@jpsps.com.pl gsm: 48 609 776 076 tel.: 48 857 332 613 fax: 48 857 332 613		
INWESTOR	Przedsiębiorstwo usług komunalnych sp. z o.o. 17-200 Hajnówka ul. Łowcza 4	NR RYS. PW-SSP-	
NAZWA OPRACOWANIA	PRZEBUDOWA ISTNIEJĄCEGO BUDYNKU MAGAZYNOWO-PRODUKCYJNEGO PROJEKT WYKONAWCZY	DATA 20.04.2020	
ADRES INWESTYCJI	Zakład Zagospodarowania odpadów w Hajnówce 17-200 Hajnówka ul. Szosa Kleszczelowska 35	SKALA nd	
BRANŻA	SYGNALIZACJI POŻARU		
NAZWA RYSUNKU	schemat blokowy układu aspiracyjnego		
Branża	Imię i nazwisko	Nr upraw.	Podpis
Elektryczna: Projektant:	mgr inż. Paweł Garstka	PDL/0132/PWOE/14	
Elektryczna: Sprawdzający:	mgr inż. PAWEŁ IWANIUK	POM/0185/P00E/08	

DOKUMENTACJA
POWYKONAWCZA