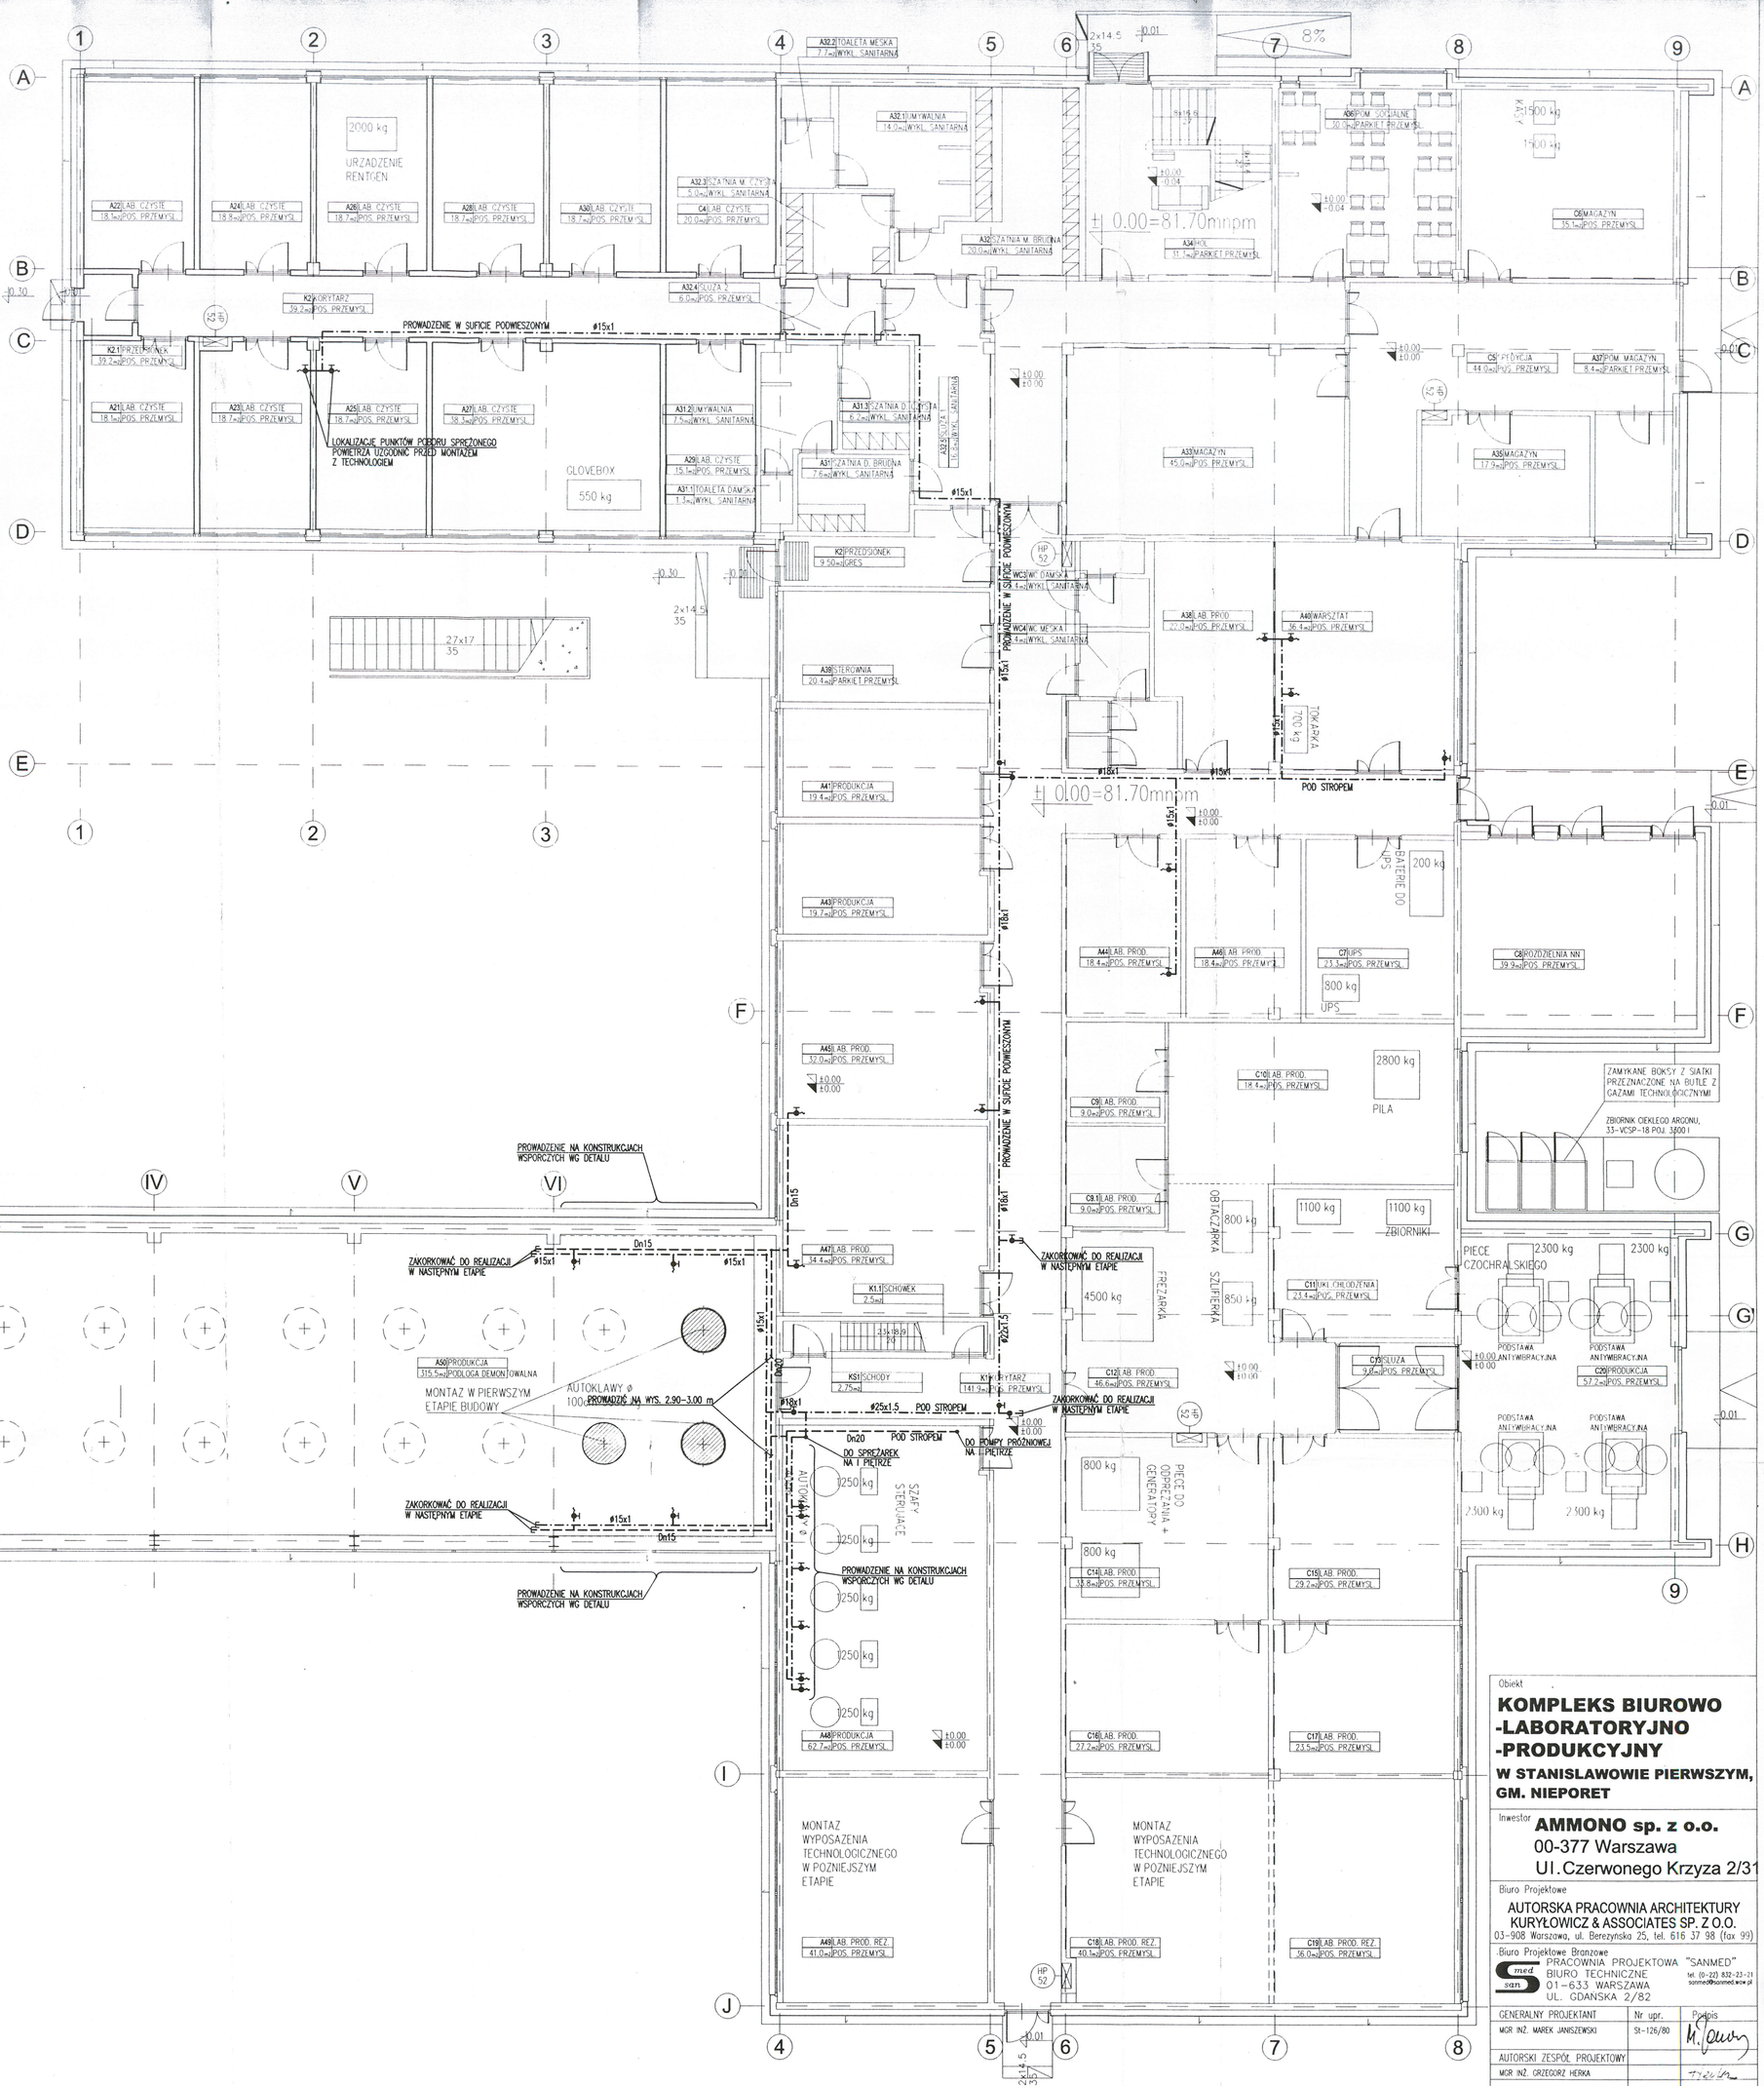

LEGENDA:

- PRZEWÓD ZE SPRĘŻONYM POWIETRZEM
- PRZEWÓD PRÓŻNIOWY

mgr inż. Tomasz Buda
upr. bud. do kierowania robotami budowlanymi bez ograniczeń w specjalności instalacyjnej w zakresie sieci, urządzeń i instalacji sanitarnych
WAWIS. BR/0139/02

INSPEKTOR NADZORU ROBÓT SANITARNYCH
inż. Magda Chmielewska
upr. bud. Nr Wa 243/9, Wa.-89/90

Do realizacji

AHBUD Sp. z o.o.
Kierownik budowy
mgr inż. Marek Kwasiborski
Upr. bud. Wa - 89/92

DOKUMENTACJA POWYKONAWCZA

Obiekt
KOMPLEKS BIUROWO -LABORATORYJNO -PRODUKCYJNY
W STANISŁAWOWIE PIERWSZYM, GM. NIEPORĘT

Inwestor
AMMONO sp. z o.o.
00-377 Warszawa
Ul. Czerwonego Krzyża 2/31

Biuro Projektowe
AUTORSKA PRACOWNIA ARCHITEKTURY KURYŁOWICZ & ASSOCIATES SP. Z O.O.
03-908 Warszawa, ul. Berezyńska 25, tel. 616 37 98 (fax 99)

Biuro Projektowe Branżowe
PRACOWNIA PROJEKTOWA "SANMED"
BIURO TECHNICZNE
01-633 WARSZAWA
UL. GDAŃSKA 2/82
tel. (0-22) 832-23-21
sanmed@sanmed.waw.pl

GENERALNY PROJEKTANT	Nr upr.	Podpis
MGR INŻ. MAREK JANISZEWSKI	St-126/80	
AUTORSKI ZESPÓŁ PROJEKTOWY		
MGR INŻ. GRZEGORZ HERKA		
WERYFIKACJA	Nr upr.	Podpis
DR INŻ. ANNA SARAMA	WAZ/0119/POOS/03	

Faza projektu
PROJEKT WYKONAWCZY - ETAP I

Branża
INSTALACJE TECHNOLOGICZNE

Tytuł rysunku
RZUT INSTALACJI PRÓŻNIOWEJ I SPRĘŻONEGO POWIETRZA

Numer rysunku
AM - PW - IT - 01 - 00 - 00

OBIEKT	FAZA	BRANŻA	NR RYS.	ARKUSZ	REW.

Nr rewizji	Opis rewizji
	-

Skala	Data	Rysował	Str
1:100	07.2005	GH	.