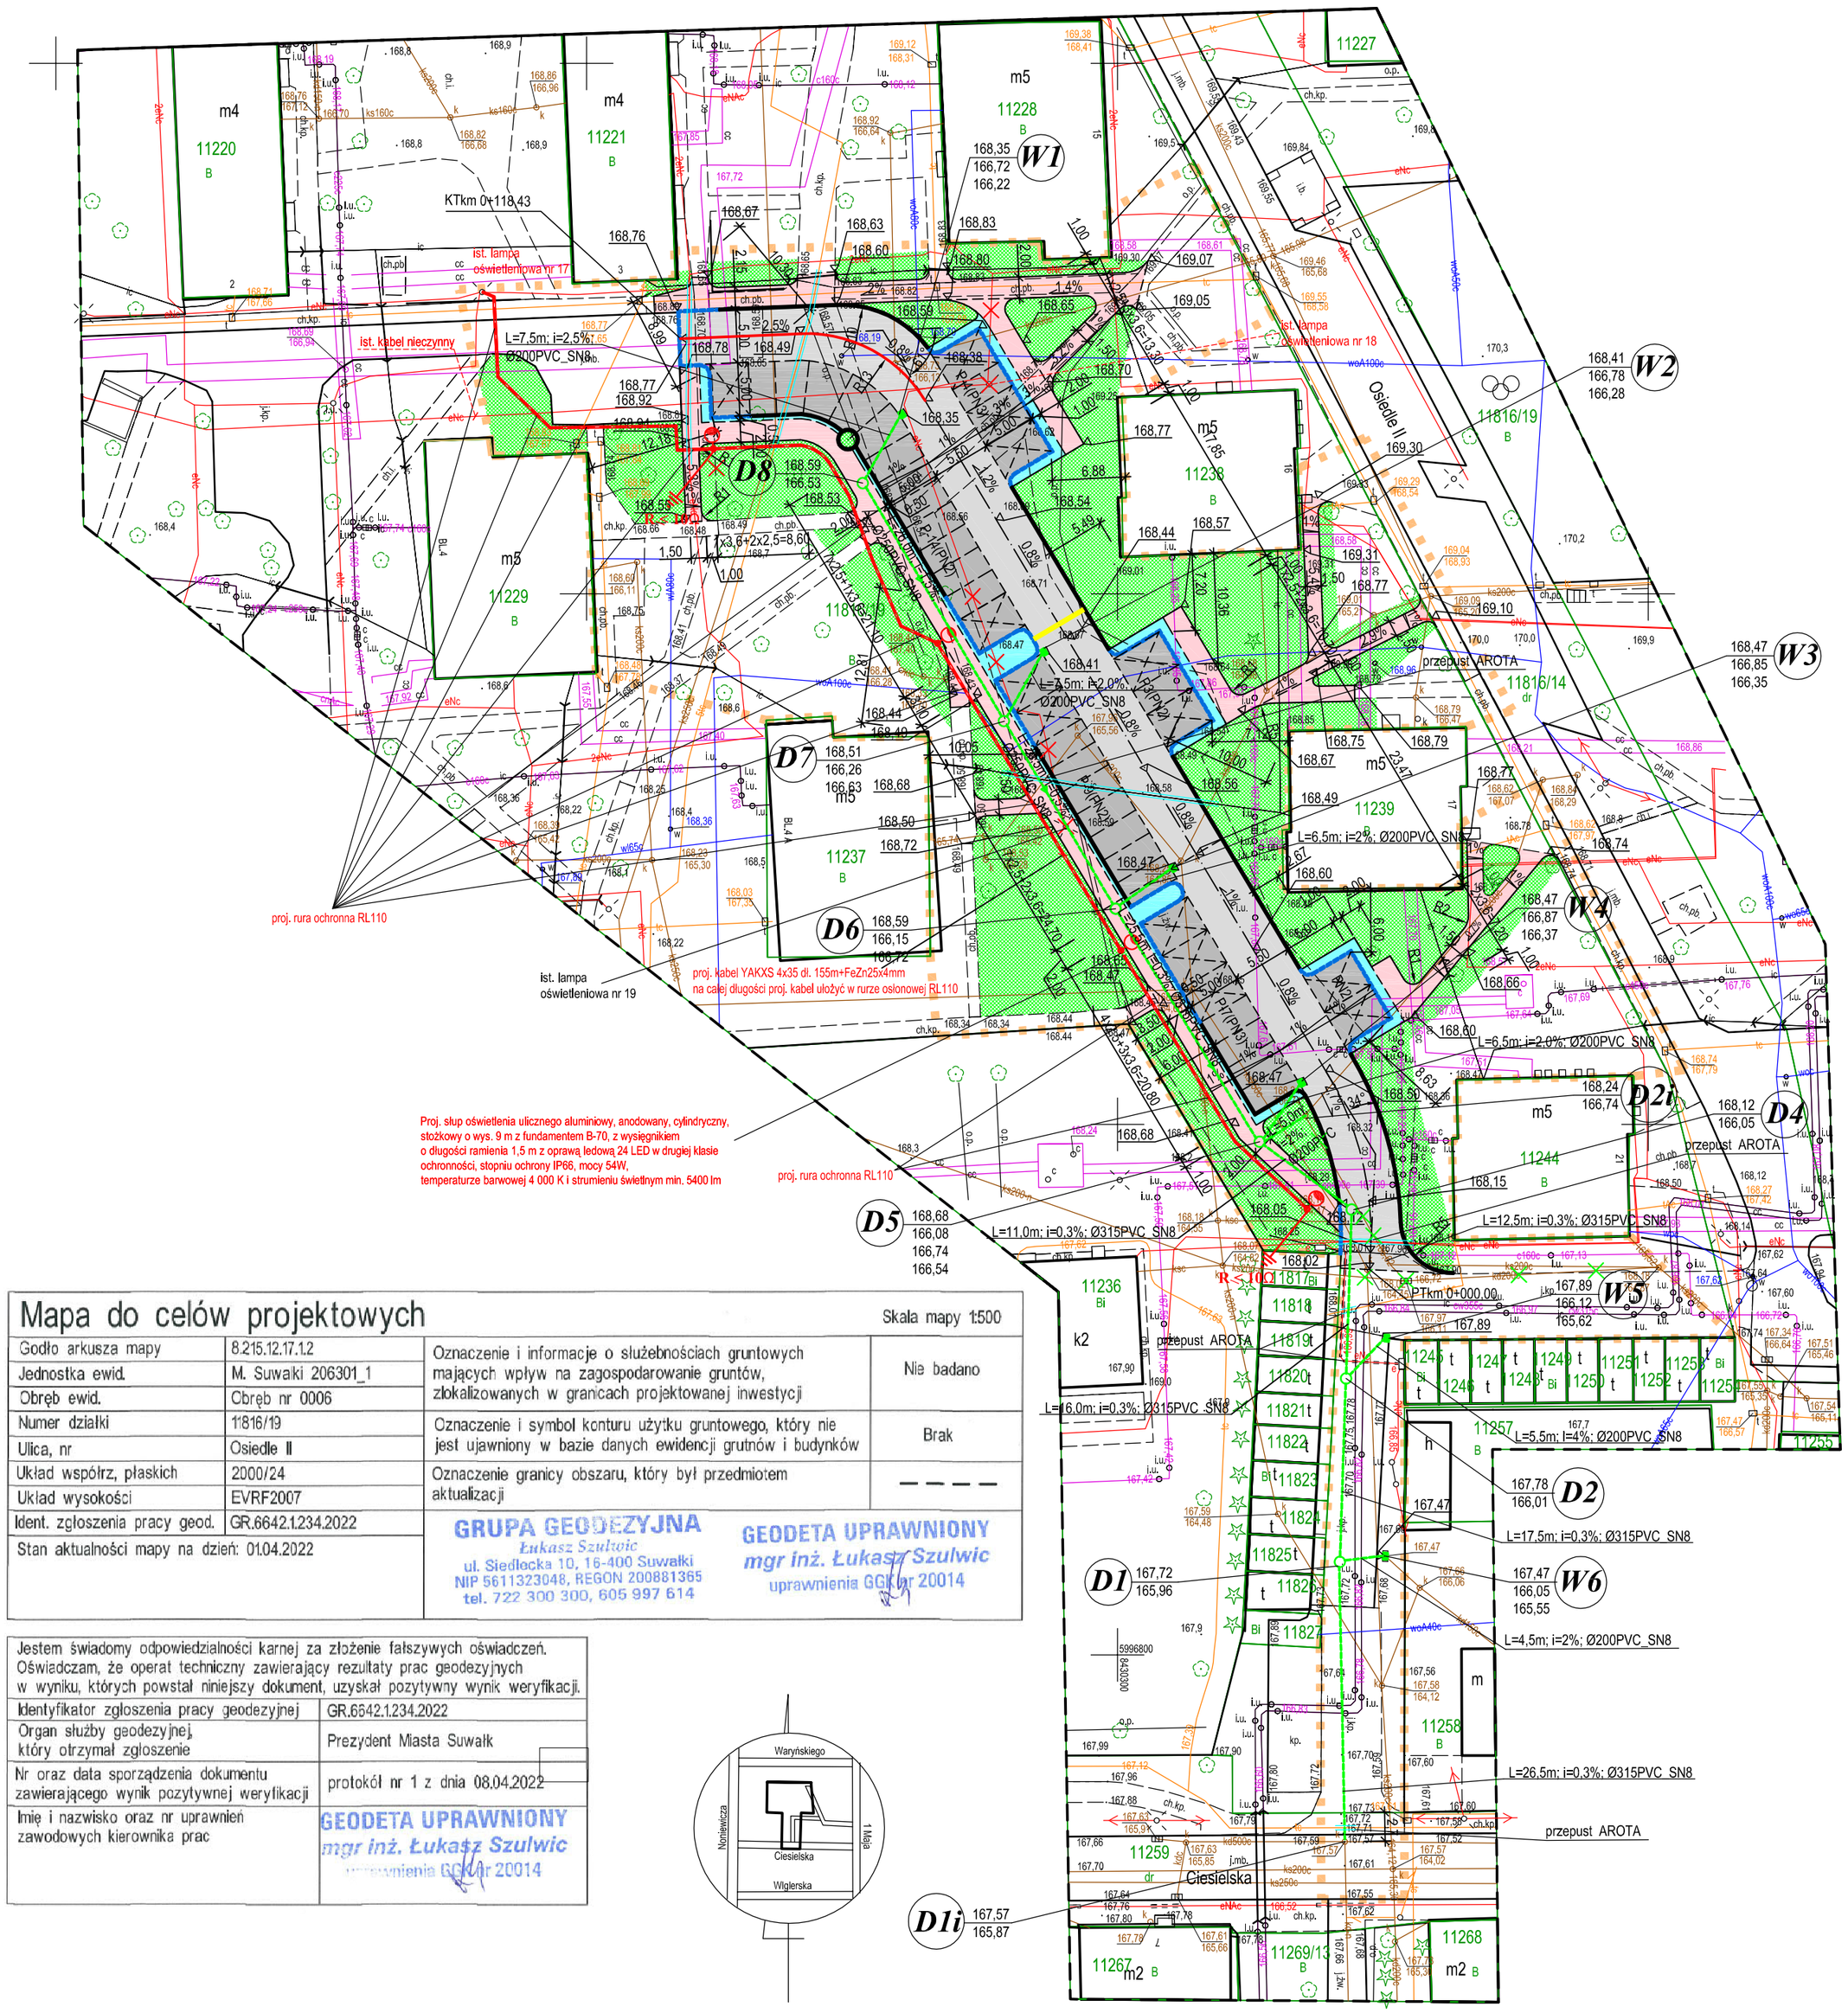

Proj. słup oświetlenia ulicznego aluminiowy, anodowany, cylindryczny, stożkowy o wys. 9 m z fundamentem B-70, z wysięgnikiem o długości ramienia 1,5 m z oprawą ledową 24 LED w drugiej klasie ochronności, stopniu ochrony IP66, mocy 54W, temperaturze barwowej 4 000 K i strumieniu świetlnym min. 5400 lm

Mapa do celów projektowych

Skala mapy 1:500

Godło arkusza mapy	8.215.12.17.1.2
Jednostka ewid.	M. Suwałki 206301_1
Obręb ewid.	Obręb nr 0006
Numer działki	1:816/19
Ulica, nr	Osiedle II
Układ współrz, płaskich	2000/24
Układ wysokości	EVRF2007
Ident. zgłoszenia pracy geod.	GR.6642.1.234.2022
Stan aktualności mapy na dzień: 01.04.2022	

Oznaczenie i informacje o służebnościach gruntowych mających wpływ na zagospodarowanie gruntów, zlokalizowanych w granicach projektowanej inwestycji — Nie badano

Oznaczenie i symbol konturu użytku gruntowego, który nie jest ujawniony w bazie danych ewidencji grutnów i budynków — Brak

Oznaczenie granicy obszaru, który był przedmiotem aktualizacji — – – – –

GRUPA GEODEZYJNA
Łukasz Szulwic
ul. Siedlecka 10, 16-400 Suwałki
NIP 5611323048, REGON 200881365
tel. 722 300 300, 605 997 614

GEODETA UPRAWNIONY
mgr inż. Łukasz Szulwic
uprawnienia GGKr nr 20014

Jestem świadomy odpowiedzialności karnej za złożenie fałszywych oświadczeń. Oświadczam, że operat techniczny zawierający rezultaty prac geodezyjnych w wyniku, których powstał niniejszy dokument, uzyskał pozytywny wynik weryfikacji.

Identyfikator zgłoszenia pracy geodezyjnej	GR.6642.1.234.2022
Organ służby geodezyjnej, który otrzymał zgłoszenie	Prezydent Miasta Suwałk
Nr oraz data sporządzenia dokumentu zawierającego wynik pozytywnej weryfikacji	protokół nr 1 z dnia 08.04.2022
Imię i nazwisko oraz nr uprawnień zawodowych kierownika prac	GEODETA UPRAWNIONY mgr inż. Łukasz Szulwic uprawnienia GGKr nr 20014

Uzgodnienie Nr 406/104/2022 z dnia 05.08.2022
PWiK W Suwałkach Sp. z o.o. uzgadnia projekt sieci: ~~wodociągowej~~, kanalizacji ~~sanitarnej~~/deszczowej
w ulicy/ach Osiedle II
z poniższymi wymaganiami i zastrzeżeniami:
Inwestor jest zobowiązany:
- wykonać roboty zgodnie z projektem budowlanym pod nadzorem upoważnionego pracownika PWiK w Suwałkach;
- zgłosić do odbioru częściowego roboty budowlane ulegające zakryciu przed ich zasypaniem dla upoważnionego pracownika Spółki (tel. +48 87 567 60 53 wew. 36);
- przeprowadzić próbę szczelności sieci wodociągowej w obecności upoważnionego pracownika Spółki;
- wykonać czyszczenie sieci kanalizacji sanitarnej/deszczowej przed zgłoszeniem do odbioru końcowego;
- ~~wykonać inspekcję TV kanału sanitarnego/deszczowego na odcinku .....~~
~~oraz dostarczyć zapis do siedziby PWiK w Suwałkach ze schematem lokalizacji inspekcji~~;
- wykonać inwentaryzację powykonawczą robót budowlanych i dostarczyć jeden oryginał do siedziby Spółki oraz zgłosić roboty do odbioru końcowego (tel. +48 87 567 60 53 wew. 36);
- dostarczyć szkic geodezyjny powierzchni, z których są odprowadzane wody opadowe i roztopowe;
- w przypadku uszkodzenia sieci wodociągowej lub kanalizacji sanitarnej i deszczowej niezwłocznie powiadomić PWiK w Suwałkach.

INSPEKTOR ds. technicznych
mgr inż. Agata Bagińska

Projekt budowlany/wykonawczy:

Został uzgadniany przez PEC Suwałki Spółka z o.o. z poniższymi wymaganiami i zastrzeżeniami:
I. Inwestor jest zobowiązany:
1) Powiadomić Firmę w Suwałki Sp. z o.o. w formie pisemnej, o rozpoczęciu robót ziemnych min. 5 dni przed ich planowanym rozpoczęciem.
2) Roboty ziemne w pobliżu sieci cieplnych przeprowadzać ręcznie bez użycia sprzętu mechanicznego oraz bezwzględnie uwzględnić uzgadnianemu przez PEC Suwałki Sp. z o.o. Sprawdzenie na miejscu budowy, czy roboty w pobliżu sieci cieplnych są prowadzone zgodnie z uzgodnionym projektem.
3) zgłosić, w formie pisemnej, PEC Suwałki Sp. z o.o. zakończenie robót przed zasypaniem wykopany i umożliwić sprawdzalnienie przez pracownika PEC Suwałki Sp. z o.o. sprawdzenie na budowie wykonanych prac zgodnie z uzgodnionym projektem.
4) ponosić koszty przebudowy sieci cieplnej, jeżeli wynika to z projektu budowlanego.
5) przedłożyć inwentaryzację geodezyjną powykonawczą dla PEC Suwałki Sp. z o.o. w terminie 30 dni od zakończenia robót.
6) prowadzić prace w sposób wykluczający możliwość uszkodzenia urządzeń PEC Suwałki Sp. z o.o. i powstania awarii.
7) natychmiast powiadomić PEC Suwałki Sp. z o.o. o odkryciu lub uszkodzeniach sieci cieplnej (tel. 993; 601 735 000; 697 752 970).
II. Inne wymagania ... Bez uwag

Suwałki, dnia 2022.07.29

DYREKTOR DS. TECHNICZNYCH
mgr inż. Karol K. Wendzioch

URZĄD MIEJSKI
16-400 Suwałki, ul. Mickiewicza 1
tel. 87 562 80 00, fax 87 562 80 98
WYDZIAŁ GEODEZJI
I GOSPODARKI NIERUCHOMOŚCIAMI

Załącznik do protokołu z narady koordynacyjnej
Znak sprawy: GR.6630.119.2022
Arkusz nr ...1(1)...

Niniejsza dokumentacja, zarejestrowana pod nr GR.6630.119.2022, była przedmiotem narady koordynacyjnej, przeprowadzonej za pomocą środków komunikacji elektronicznej w budynku Urzędu Miejskiego w Suwałkach przy ul. Mickiewicza 1, dnia 09.08.2022 r.

Z up. Prezydenta Miasta
Przewodniczący Narady Koordynacyjnej
GŁÓWNY SPECJALISTA
w Wydziale Geodezji i Gospodarki Nieruchomościami
mgr inż. Alicja Ogorkis-Szulwic

URZĄD MIEJSKI
16-400 Suwałki, ul. Mickiewicza 1
tel. 87 562 80 00, fax 87 562 80 98
WYDZIAŁ GEODEZJI
I GOSPODARKI NIERUCHOMOŚCIAMI

Załącznik do protokołu z narady koordynacyjnej
Znak sprawy: GR.6630.72.2022
Arkusz nr ...1(1)...

Niniejsza dokumentacja, zarejestrowana pod nr GR.6630.72.2022, była przedmiotem narady koordynacyjnej, przeprowadzonej za pomocą środków komunikacji elektronicznej w budynku Urzędu Miejskiego w Suwałkach przy ul. Mickiewicza 1, dnia 10.05.2022 r.

Z up. Prezydenta Miasta
Przewodniczący Narady Koordynacyjnej
GŁÓWNY SPECJALISTA
w Wydziale Geodezji i Gospodarki Nieruchomościami
mgr inż. Alicja Ogorkis-Szulwic

Uzgodniono w RES Suwałki pkt. zagospodarowania terenu z uwzgl.:
1. Wykonawca jest zobowiązany zgłosić do RE Suwałki prace w strefie sieci elektroenergetycznej min. 7 dni przed przystąpieniem do robót, powołując się na numer przedmiotowego uzgodnienia.
2. Lokalizację podziemnych urządzeń elektroenergetycznych w terenie należy potwierdzić za pomocą prekopów kontrolnych. O przypadki odkrycia w trakcie robót zbędnych urządzeń nieinwentaryzowanych na planie należy powiadomić użytkownika sieci, instalacji sieć elektroenergetyczną projektowaną przez RE pokazano na załączonym podkładzie ewidencyjnym bez konieczności wykonania.
3. Prace w pobliżu linii kablowych wykonywać wyłącznie sposobem ręcznym z użyciem narzędzi, zabezpieczyć odkryte kable przed uszkodzeniem mechanicznym.
4. Miejsce złączek i skrzyżowań oraz elementy zaniku sieci elektroenergetycznej przed ich zasypaniem podlegają obowiązkowi zgłoszenia do RE Suwałki.
5. Skrzyżowania i zbliżenia z kablami elektroenergetycznymi wykonywać zgodnie z obowiązującymi normami i przepisami.
6. Prace na w/w liniach wykonywać po całkowitym wyłączeniu spod napięcia po uzgodnieniu z nadzorem RE Suwałki. Sposób zabezpieczenia kabli należy uzgodnić do sprawdzenia przez upoważnionego pracownika RE Suwałki pod nr telefonu w godz. 7:00 do 15:00 (87) 5685685, (87) 5685681, 1051 8685681, całodobowo 991.
7. W przypadku zmiany projektu konieczne należy wyegzekwować podkłady geodezyjne uzgodnione z nadzorem RE Suwałki.
8. W przypadku uszkodzenia sieci elektroenergetycznej wykonawca zostanie obciążony kosztami ich naprawy oraz odszkodowań wypłaconych poszkodowanym.

Suwałki dn. 11-05-22
Rejon Energetyczny Suwałki
Wydział Majątku Sieciowego
Specjalista ds. Sieci
Maciej Kawałko
85/05/22

Zarząd Dróg i Zieleni w Suwałkach
Uzgodniono z uwzględnieniem uwag zawartych w piśmie z dnia 25.07.2022
Znak DR 5553.283.2022

DYREKTOR
Zarządu Dróg i Zieleni w Suwałkach
mgr inż. Tomasz Drejer

W granicy inwestycji wszystkie studnie i zasówy ujęto to regulacji wysokościowej.
Zaprojektowano 39 stanowisk w tym 14 dla niepełnosprawnych.

Pracownia projektowa BETAS Katarzyna Krakos, ul. Kowalskiego 10/22, 16-400 Suwałki, tel. 666 313 909, e-mail kw.betas@gmail.com

Temat:	Budowa drogi wewnętrznej wraz z parkingami na Osiedlu II w Suwałkach wraz z niezbędną infrastrukturą techniczną.	
Adres:	m. Suwałki, gm. m. Suwałki, dz. nr 11816/19, 11259 i 11816/14	SKALA 1:500
Inwestor:	PREZYDENT MIASTA SUWAŁK, ul. Mickiewicza 1, 16-400 Suwałki	
Rysunek:	PROJEKT ZAGOSPODAROWANIA TERENU	12.08.22

Zespół projektowy:		
b.drogowa	mgr inż. Katarzyna Krakos PDL/0112/PWBD/18 mgr inż. Grażyna Wandzioch SUW-118/89	NR RYS. Z1
b.sanitarna	mgr inż. Edyta Łysenko PDL/0053/POOS/09 mgr inż. Danuta Piszczatowska SUW-75/90	
b.elektryczna	tech. Wiesław Baluta SUW-73/88 mgr inż. Paweł Szymczyk POM/0183/PWOE/08	

LEGENDA:

- GRANICA I OBSZAR ODDZIAŁYWANIA TERENU OBJĘTEGO OPRACOWANIEM
- PROJEKTOWANA NAWIERZCHNIA DROGI - KOSTKA BETONOWA - SZARA
- PROJEKTOWANA NAWIERZCHNIA PARKINGU- KOSTKA BETONOWA - GRAFIT
- PROJEKTOWANA NAWIERZCHNIA CHODNIKA- KOSTKA BETONOWA - SZARA
- PROJEKTOWANA NAWIERZCHNIA OPASEK - KOSTKA BET. STAROBRUK - GRAFIT
- PROJEKTOWANA ZIELEŃ
- KRAWĘŻNIK BETONOWY 15X30
- KRAWĘŻNIK BETONOWY 15X22
- OBRZEŻE BETONOWE 8X30
- ISTNIEJĄCE DRZEWA I KRZEWY DO WYCINKI LUB PRZESADZENIA I OBIEKTY DO ROZBIÓRKI
- SIEĆ ENERGETYCZNA OŚWIETLENIOWA (słupy typu ulicznego)
- SIEĆ KANALIZACJI DESZCZOWEJ
- PRÓG ZWALNIAJĄCY Z KOSTKI BET.
- RURY OSŁONOWE DWUDZIELNE Ø110mm