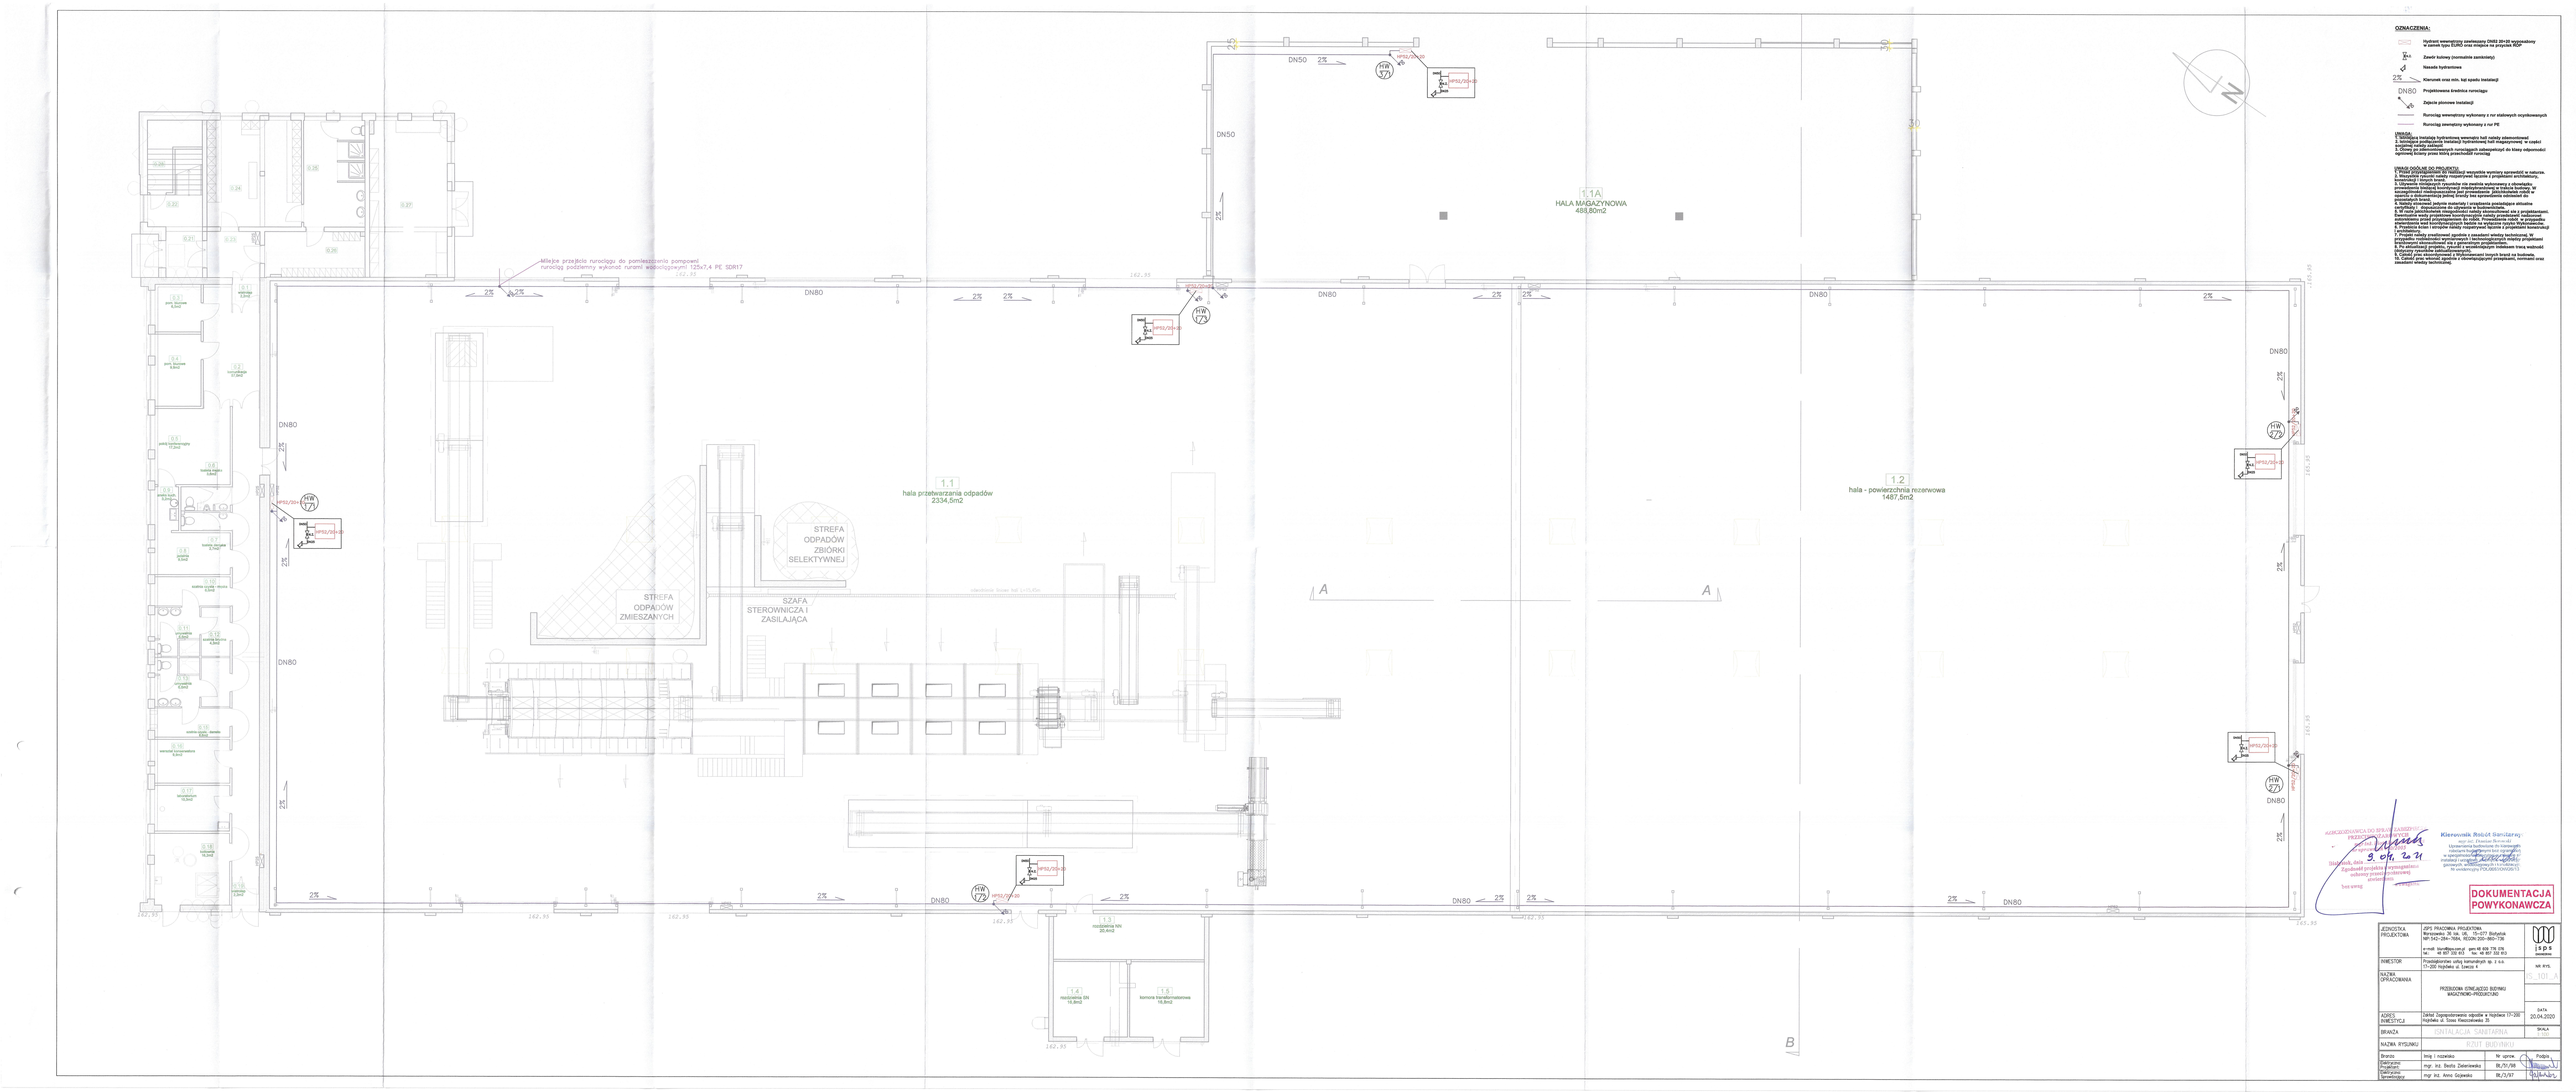

OZNACZENIA:

- Hydrant wewnętrzny zawieszony DN52 20+20 wyposażony w zamek typu EURO oraz miejsca na prysznic RDP
- Zawór kulowy (normalnie zamknięty)
- Iskrzeta hydrantowa
- 2% — Kierunek oraz min. kąt spadu instalacji
- DN80 — Projektowana średnica rurociągu
- Zajęcie pionowe instalacji
- Rurociąg wewnętrzny wykonany z rur stalowych ocynkowanych
- Rurociąg zewnętrzny wykonany z rur PE

UWAGA:
1. Istniejąca instalacja hydrantowa wewnątrz hali należy zdemontować
2. Istniejąca podłączenia instalacji hydrantowej hali magazynowej w części przeznaczonej na biura
3. Otwory po zdemontowanych rurociągach zabezpieczyć do klasy odporności ogniowej ścianey przez którą przechodził rurociąg

UWAGA DOŁĄCZ DO PROJEKTU:
1. Przed przystąpieniem do realizacji wszystkie wymiary sprawdzić w naturze, ewentualne kolizje należy rozpatrywać łącznie z projektami architektury, konstrukcji i innych branż.
2. Używanie niedopuszczalne jest wykonywanie jakichkolwiek przeróbek bez uzgodnienia z projektantem. W szczególności niedopuszczalne jest przekuwanie, jakichkolwiek otworów w elementach konstrukcyjnych budynku bez uzgodnienia z projektantem konstrukcji oraz projektantami branż.
3. Przy realizacji należy użyć materiały i urządzenia posiadające atestów certyfikaty i dopuszczone do użytkowania w budownictwie.
4. W razie jakichkolwiek niezgodności należy skonsultować się z projektantem.
5. Wykonawca robót budowlanych przed przystąpieniem do realizacji powinien zapoznać się z całością projektu budowlanego. Przystąpienie robót w przypadku stwierdzenia błędów w projekcie bez uprzedniego powiadomienia projektanta.
6. Projekt należy realizować zgodnie z zasadami sztuki budowlanej.
7. Projekt należy zrealizować zgodnie z warunkami sztuki technicznej, w przypadku rozbieżności wymiarowych i technologicznych między projektami należy powiadomić o tym projektanta przed realizacją.
8. Po zakończeniu projektu, zmianie z wprowadzonym trwałą wadliwość należy sporządzić dokumentację powykonawczą.
9. Całość prac zlecanych/wykonać z uwzględnieniem innych branż na budowie.
10. Wykonawca robót budowlanych jest obowiązujący przestrzegać, normami oraz zasadami sztuki technicznej.

AKCEPTACJA INWESTORA BADANIE PRZEDSTAWICIELA INWESTORA
Kierownik Robót Sanitarnej
mgr inż. Elżbieta Bronisz
Uprawnienia budowlane do projektowania bez ograniczeń
nr ewidencyjny POLGB0100/0067/13
w specjalności instalacyjnej w zakresie sieci, instalacji i urządzeń cieplnych, wentylacyjnych, gazowych, wodociągowych i kanalizacyjnych
Wodzisław, dnia 9. 04. 2021
Zgodność projektu z wytycznymi i warunkami przyłączenia
podpis
bez uwag

DOKUMENTACJA POWYKONAWCZA

JEDNOSTKA PROJEKTUJĄCA	JSPS PRACOWNIA PROJEKTOWA Rerowiańs 39 lok. 06, 75-077 Białystok NIP:542-284-7694, REGON:200-860-726 e-mail: biuro@jsps.com.pl pom.46 858 776 378 tel.: 46 857 332 813 fax. 46 857 332 813		
INWESTOR	Przedsiębiorstwo usług komunalnych sp. z o.o. 17-200 Hajnówka ul. Łąkowa 4		
ADRES INWESTYCJI	Zakład Zagospodarowania odpadów w Hajnówce 17-200 Hajnówka ul. Sosa Kleszczewskiego 39	DATA	20.04.2020
BRANŻA	SANITARNA	SKALA	
NAZWA RYSUNKU	RZUT BUDYNKU		

Branża	Imię i nazwisko	Nr uprow.	Podpis
Elektryczna Projektant	mgr. inż. Beata Zakrzewska	BI./7/98	
Sanitarna Sprawdzający	mgr inż. Anna Gizewska	BI./7/97	