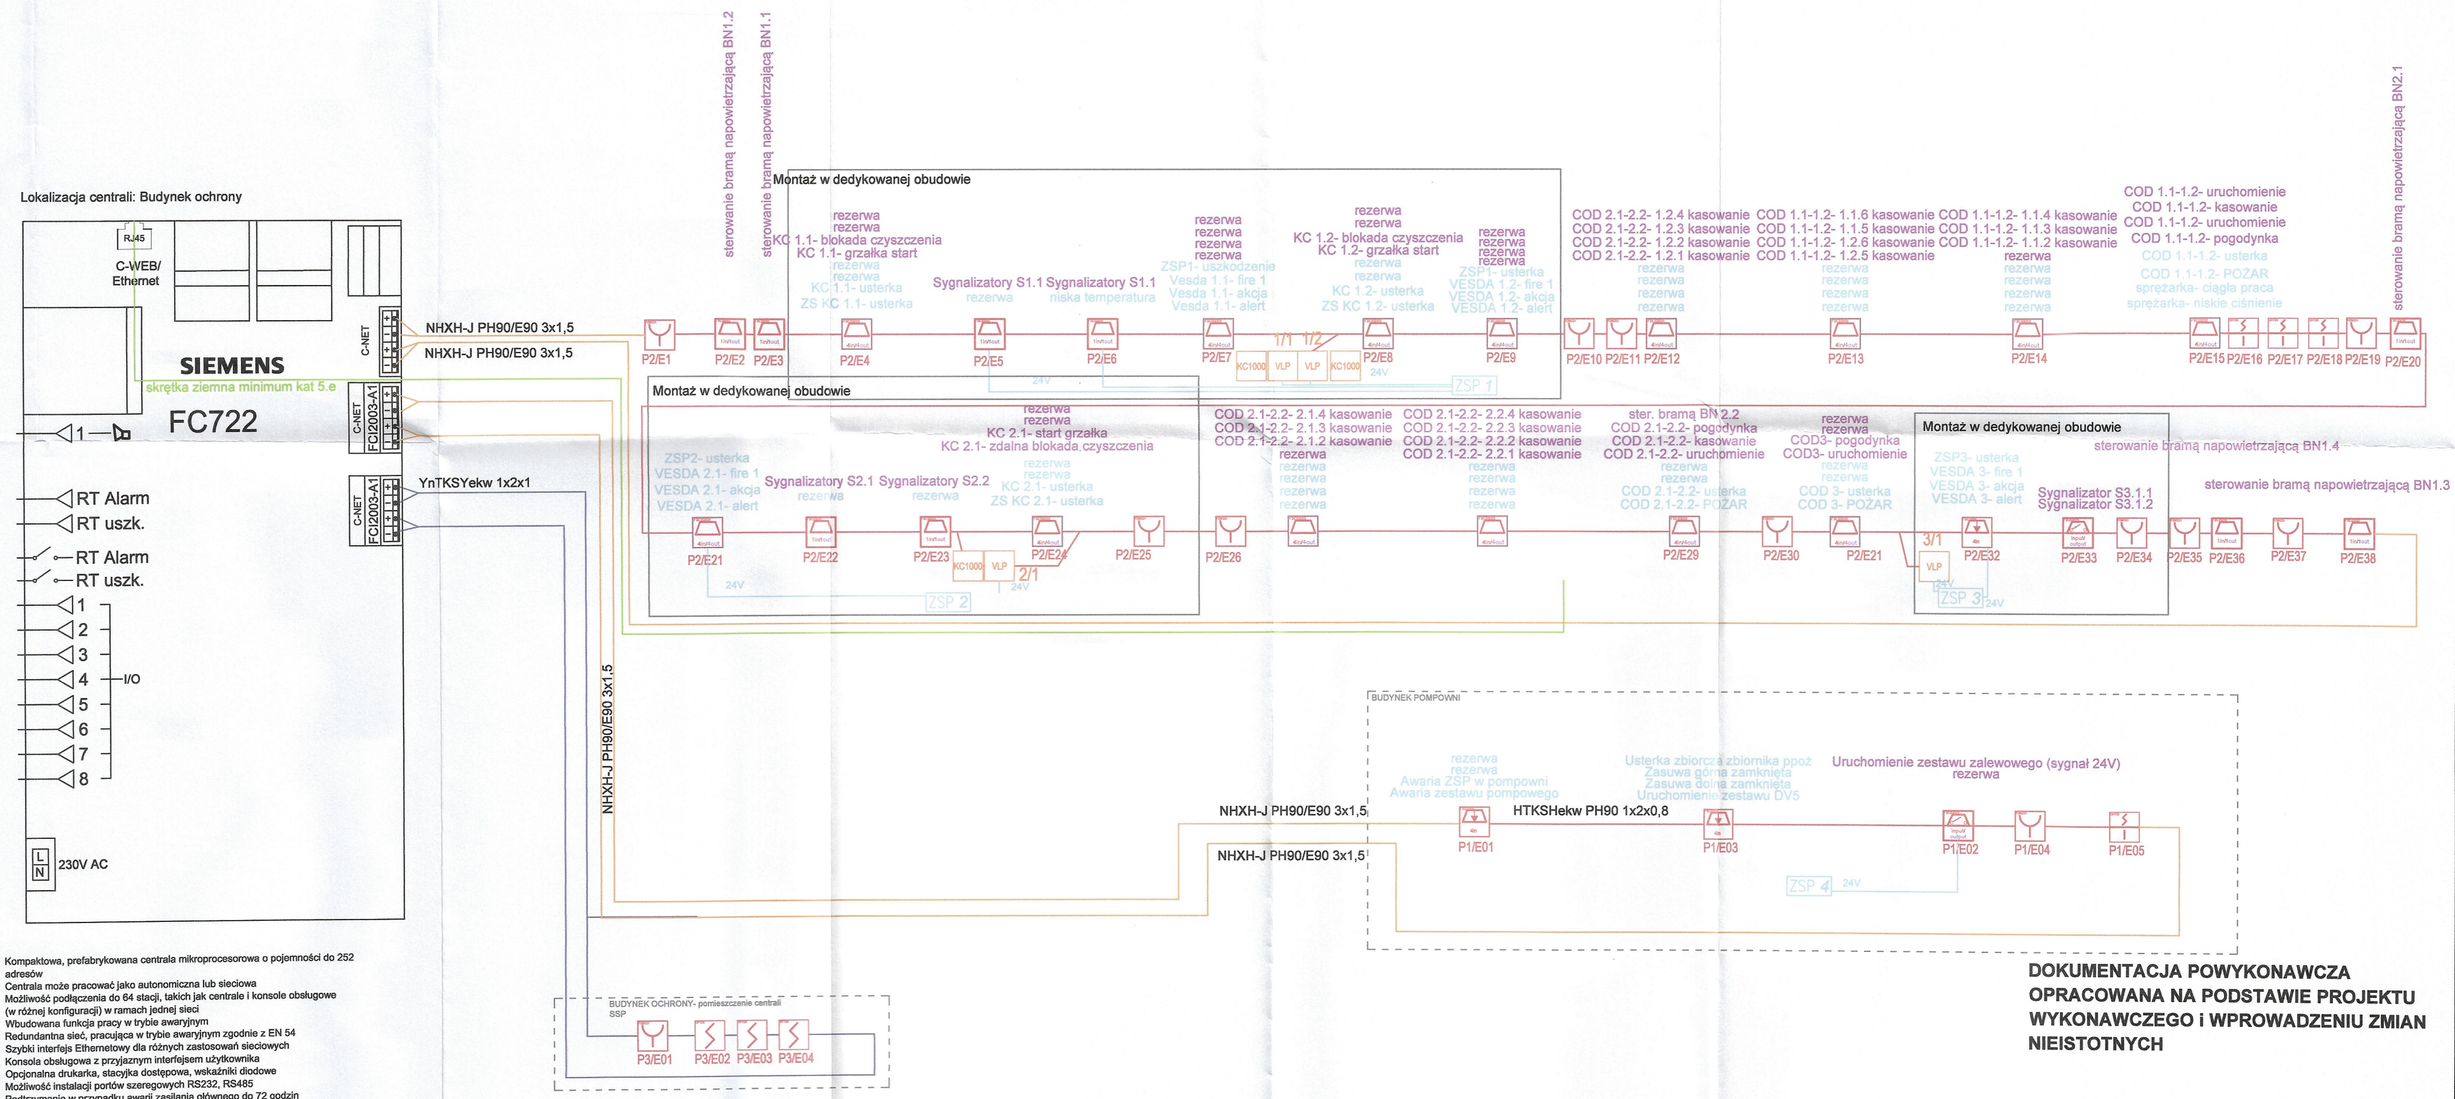

Kompaktowa, prefabrykowana centrala mikroprocesorowa o pojemności do 252 adresów
Centrala może pracować jako autonomiczna lub sieciowa
Możliwość podłączenia do 64 stacji, takich jak centrale i konsole obsługowe (w różnej konfiguracji) w ramach jednej sieci
Wbudowana funkcja pracy w trybie awaryjnym
Redundantna sieć, pracująca w trybie awaryjnym zgodnie z EN 54
Szybki interfejs Ethernetowy dla różnych zastosowań sieciowych
Konsola obsługowa z przyjaznym interfejsem użytkownika
Opcjonalna drukarka, stacyjka dostępowa, wskaźniki diodowe
Możliwość instalacji portów szeregowych RS232, RS485
Podtrzymanie w przypadku awarii zasilania głównego do 72 godzin
Wykrywanie i automatyczne wczytanie (autokonfiguracja) wszystkich urządzeń
C-NET, umożliwiające natychmiastowe i proste uruchomienie systemu
Panele informacyjne i informacyjno – kontrolne, tablice synoptyczne oraz sygnalizatory instalowane bezpośrednio w pętli (C-NET)
Elastyczne programowanie rozbudowanych sterowań
Dane mogą być przesłane poprzez zdalny dostęp
Wgrywanie firmware'u do wszystkich elementów znajdujących pod kontrolą mikroprocesora centrali

LEGENDA SYSTEMU ZASYSANIA

- Detektor zasysający VESDA VLP w obudowie IP65 wyposażony w automatyczny system czyszczenia instalacji zasysającej
- ZSP 1 – Zasilacz pożarowy KBZB-40 w obudowie IP65
- wkręcany punkt próbkujący o średnicy 3,5mm
- automatyczy zawór bezpieczeństwa
- rura układu zasysającego
- rura układu sprężonego powietrza

ZASTOSOWANE OKABLOWANIE

- kabel HTKSHekw PH90 2x2x0,8mm2 przewidziany do prowadzenia pętli sterującej
- kabel HTKSH PH90 1x2x1,4mm2 przewidziany do prowadzenia linii sygnalizacyjnej
- kabel NHXH PH90 3x4mm2 przewidziany do okablowania klap dymowych
- kabel NHXH-J PH90 przewidziany do okablowania pętli w ziemi

DOKUMENTACJA POWYKONAWCZA

DOKUMENTACJA POWYKONAWCZA OPRACOWANA NA PODSTAWIE PROJEKTU WYKONAWCZEGO i WPROWADZENIU ZMIAN NIEISTOTNYCH

mgr inż. Paweł Garstka
Uprawnienia Budowlane
do projektowania bez ograniczeń w specjalności instalacyjnej elektrycznej
Nr ewid.: PDL/0132/PWOE/14

JEDNOSTKA PROJEKTOWA	JSPS PRACOWNIA PROJEKTOWA Warszawska 36 lok. U6, 15-077 Białystok NIP: 542-284-7684, REGON: 200-860-736 e-mail: biuro@jsps.com.pl gsm: 48 609 776 076 tel.: 48 857 332 613 fax: 48 857 332 613		jsps ENGINEERING
INWESTOR	Przedsiębiorstwo usług komunalnych sp. z o.o. 17-200 Hajnówka ul. Łowcza 4		NR RYS.
NAZWA OPRACOWANIA	PRZEBUDOWA ISTNIEJĄCEGO BUDYNKU MAGAZYNOWO-PRODUKCYJNEGO PROJEKT WYKONAWCZY		PW-SSP-3
ADRES INWESTYCJI	Zakład Zagospodarowania odpadów w Hajnówce 17-200 Hajnówka ul. Szosa Kleszczelowska 35		DATA 20.04.2020
BRANŻA	SYGNALIZACJI POŻARU		SKALA nd
NAZWA RYSUNKU	Schemat blokowy SSP		
Branża	Imię i nazwisko	Nr uprw.	Podpis
Elektryczna: Projektant:	mgr inż. Paweł Garstka	PDL/0132/PWOE/14	
Elektryczna: Sprawdzający:	mgr inż. PAWEŁ IWANIUK	POM/0185/POOE/08	