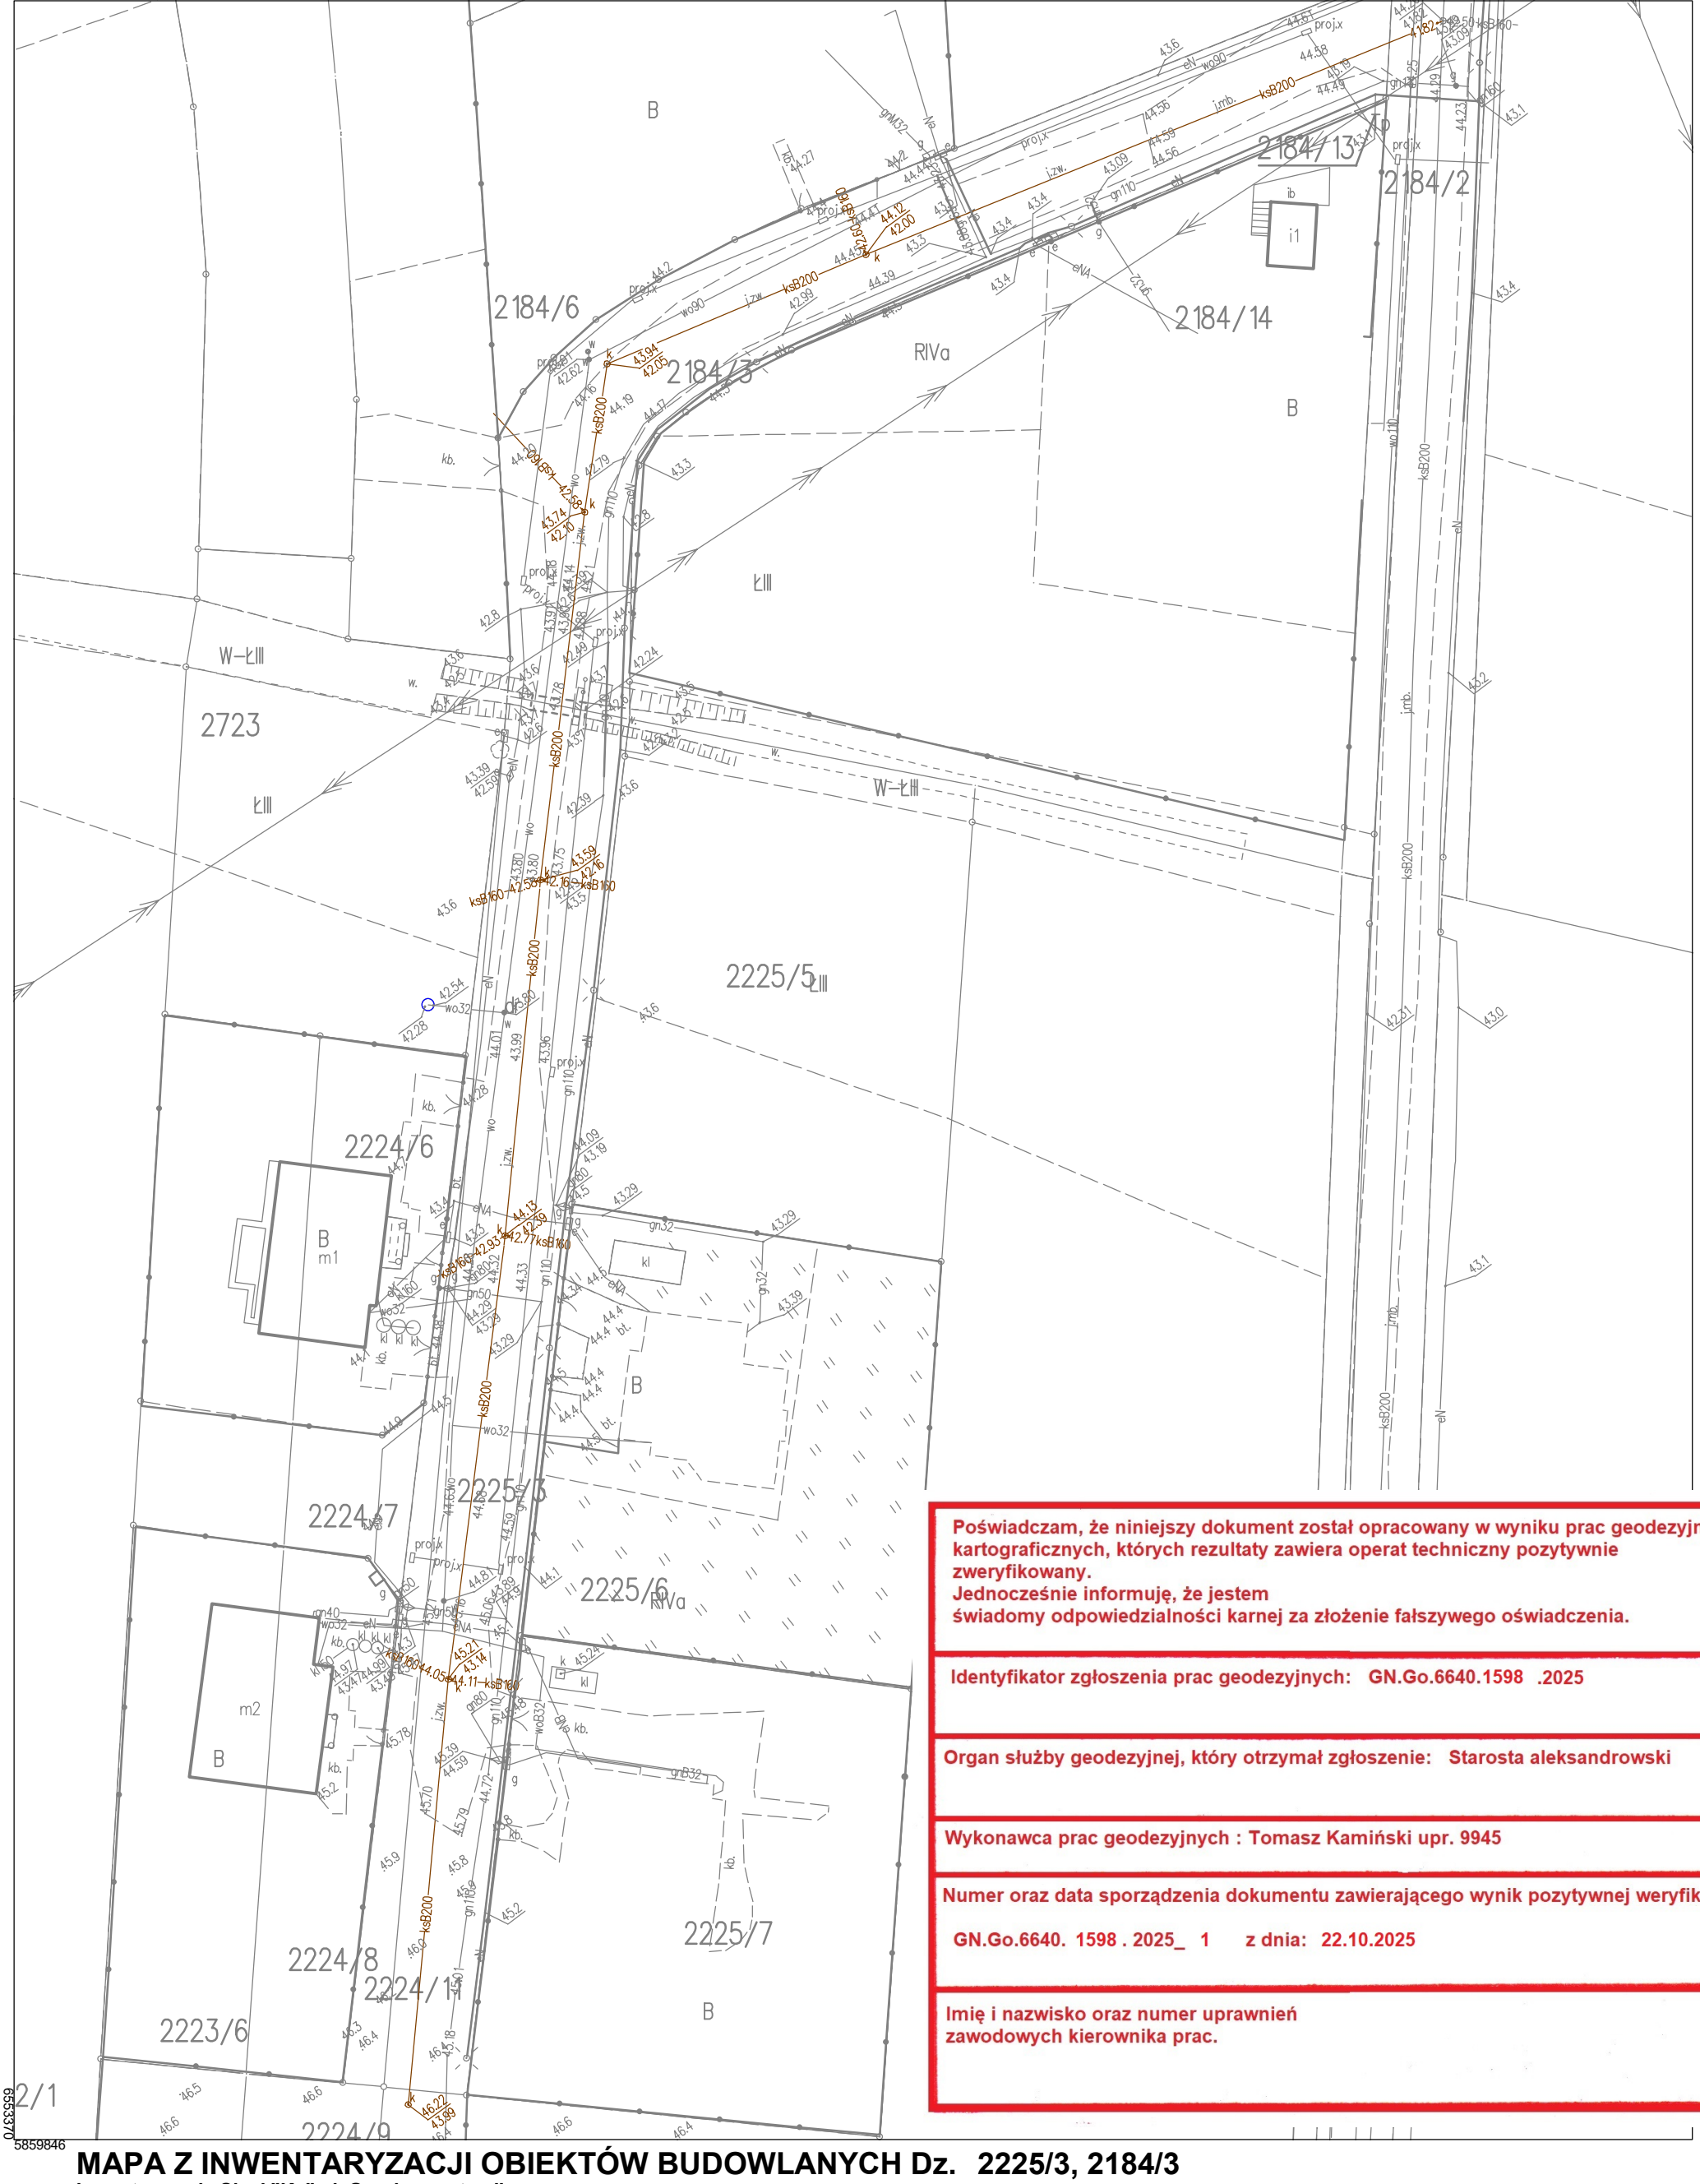

Poświadczam, że niniejszy dokument został opracowany w wyniku prac geodezyjnych i kartograficznych, których rezultaty zawiera operat techniczny pozytywnie zweryfikowany.
Jednocześnie informuję, że jestem świadomy odpowiedzialności karnej za złożenie fałszywego oświadczenia.

Identyfikator zgłoszenia prac geodezyjnych: GN.Go.6640.1598 .2025

Organ służby geodezyjnej, który otrzymał zgłoszenie: Starosta aleksandrowski

Wykonawca prac geodezyjnych : Tomasz Kamiński upr. 9945

Numer oraz data sporządzenia dokumentu zawierającego wynik pozytywnej weryfikacji

GN.Go.6640. 1598 . 2025_ 1 z dnia: 22.10.2025

Imię i nazwisko oraz numer uprawnień zawodowych kierownika prac.

MAPA Z INWENTARYZACJI OBIEKTÓW BUDOWLANYCH Dz. 2225/3, 2184/3

Inwentaryzacja Sieci "Ks" ul. Graniczna etap II

Nr kancelaryjny: GN.Go.6640.1598.2025

Województwo: kujawsko-pomorskie
Powiat: aleksandrowski
Jednostka ewidencyjna: 040102_1 M. Ciechocinek
Obręb: 0001 Ciechocinek
skala 1:500
Stan mapy w oznaczonym zakresie aktualny na dzień: 14.10.2025

Układ współrzędnych płaskich 2000 - 6
Układ wysokościowy PL-EVRF2007-NH

Kierownik: Tomasz Kamińsku upr. 9945